



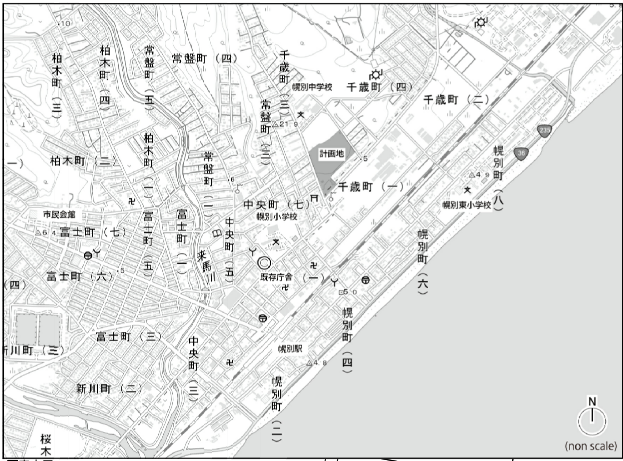

■案内図

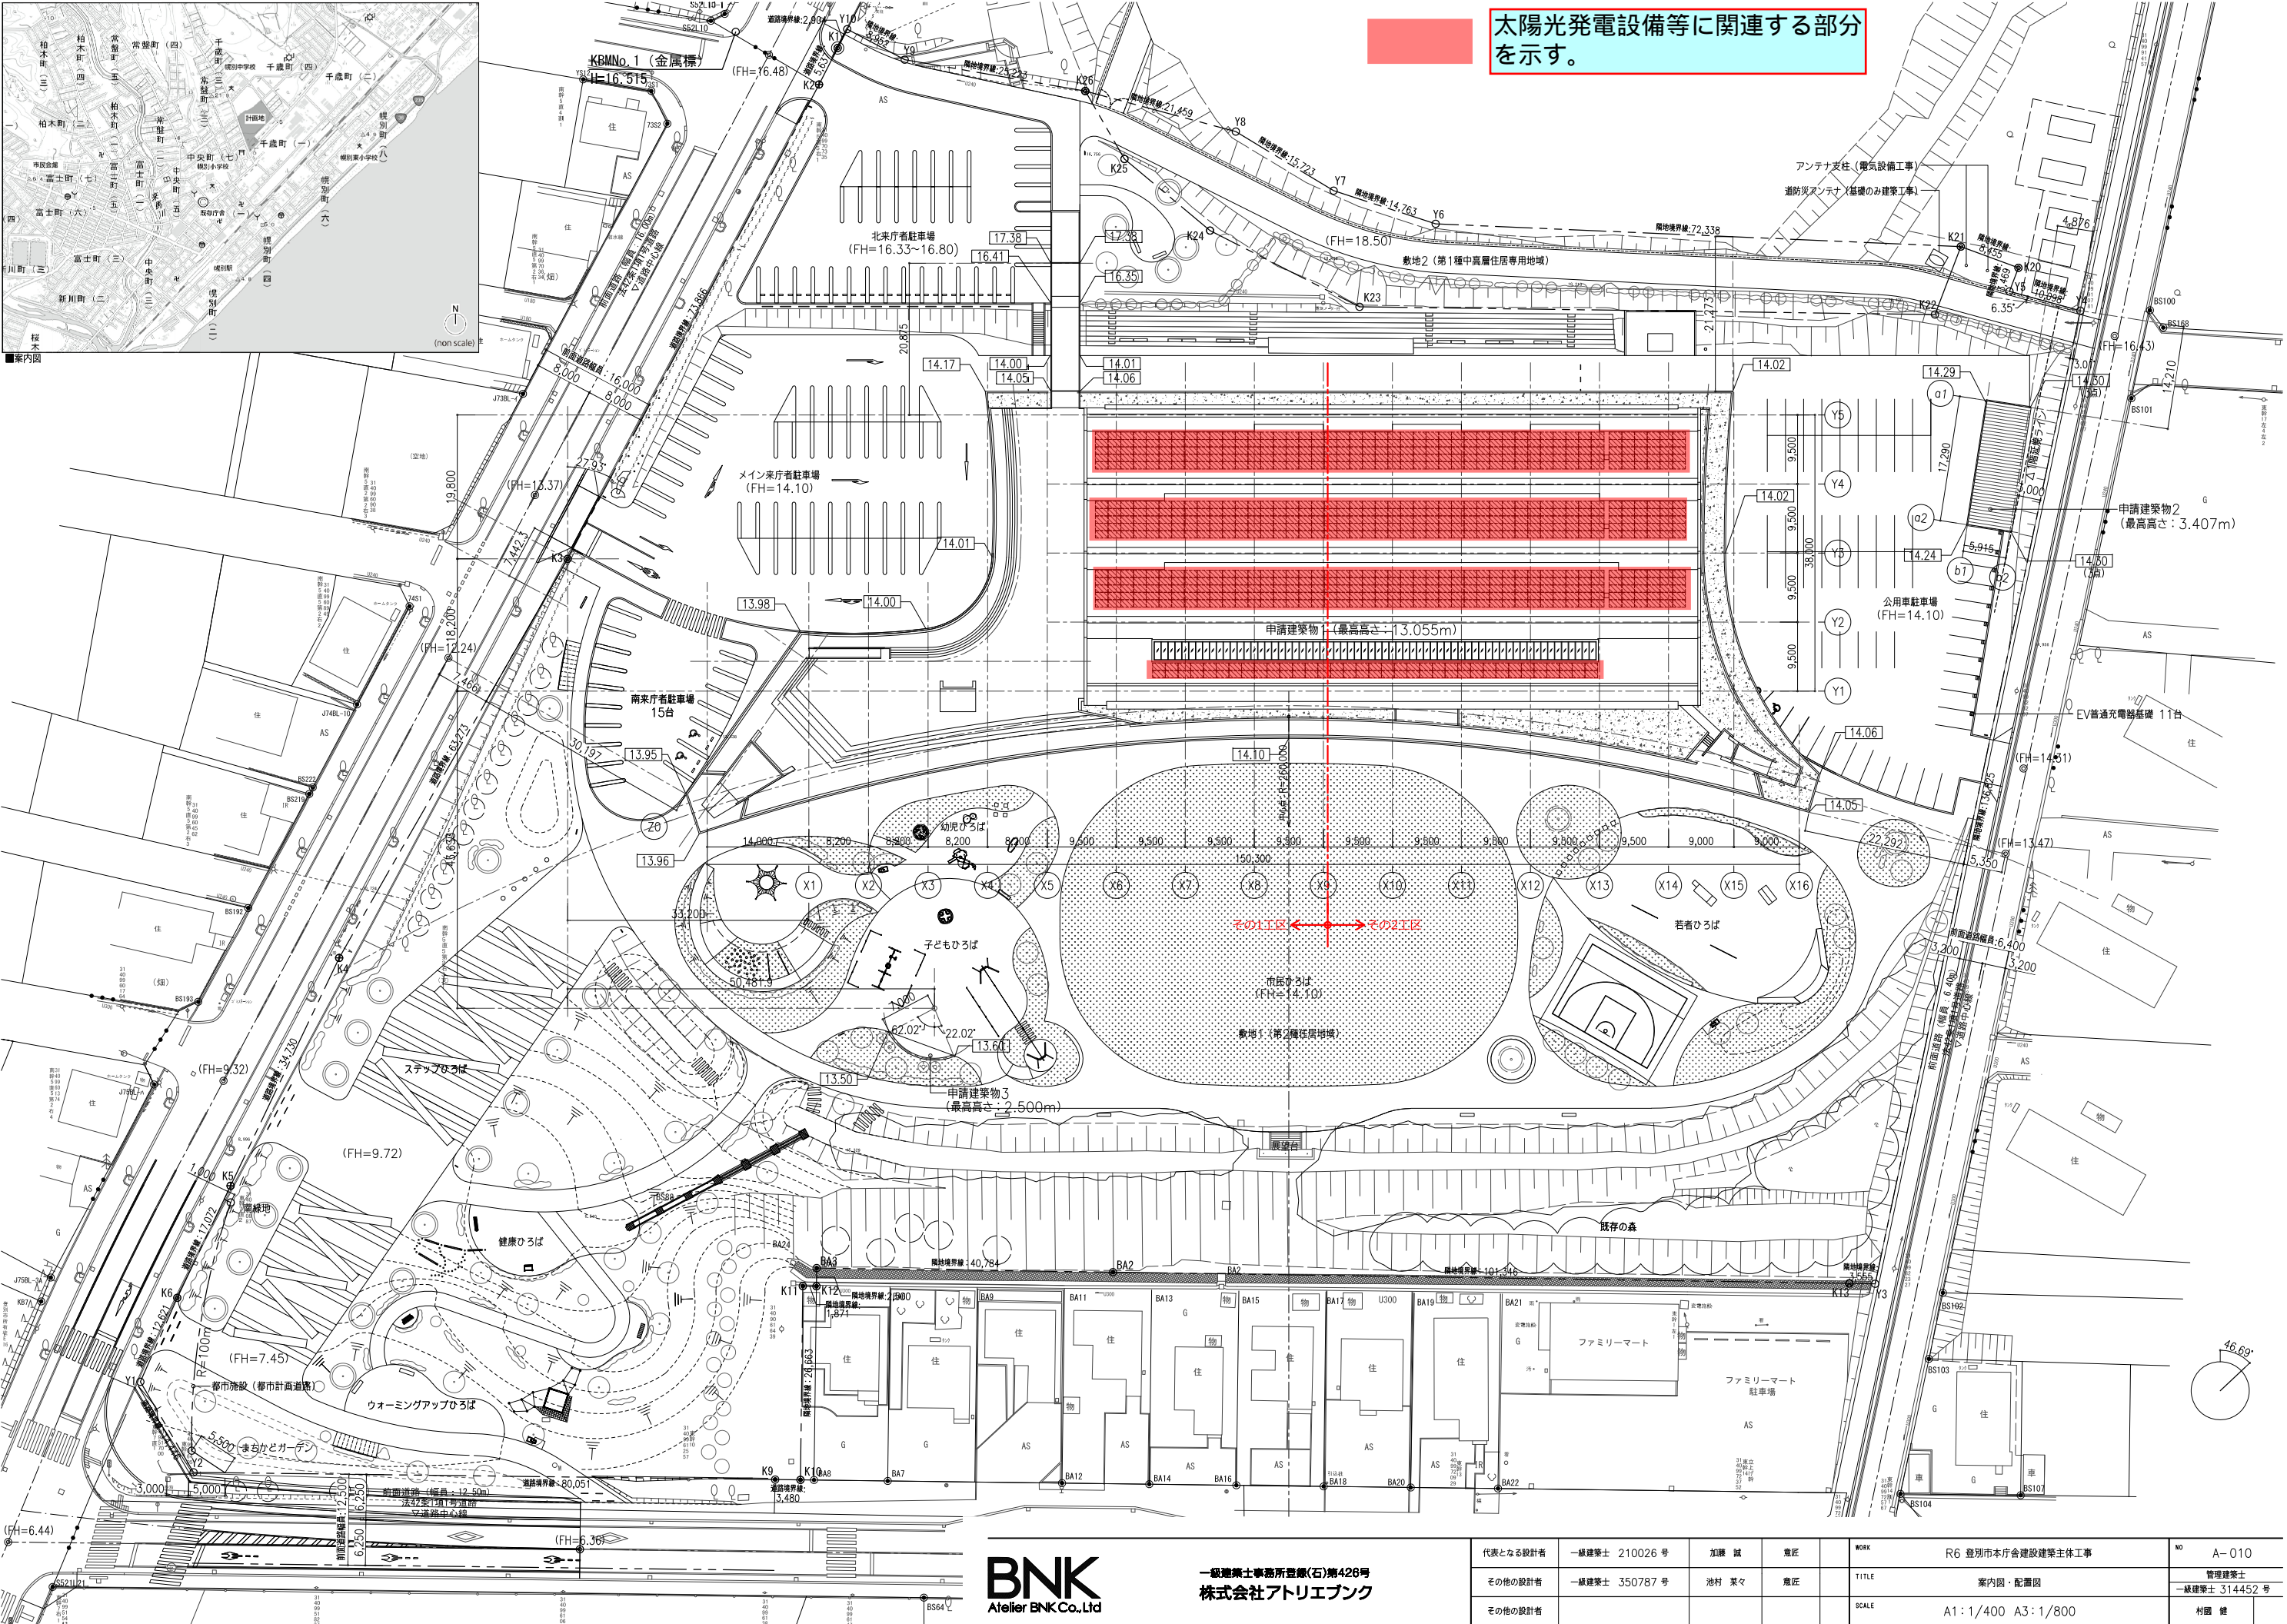


太陽光発電設備等に関連する部分
を示す。

BNK
Atelier BNK Co., Ltd

一級建築士事務所登録(石)第426号
株式会社アトリエバンク

代表となる設計者	一級建築士 210026 号	加藤 誠	意匠	WORK	R6 登別市本庁舎建設建築主休工事	NO	A-010
その他の設計者	一級建築士 350787 号	池村 実々	意匠	TITLE	案内図・配置図		管理建築士 一級建築士 314452 号
その他の設計者				SCALE	A1:1/400 A3:1/800		村岡 健

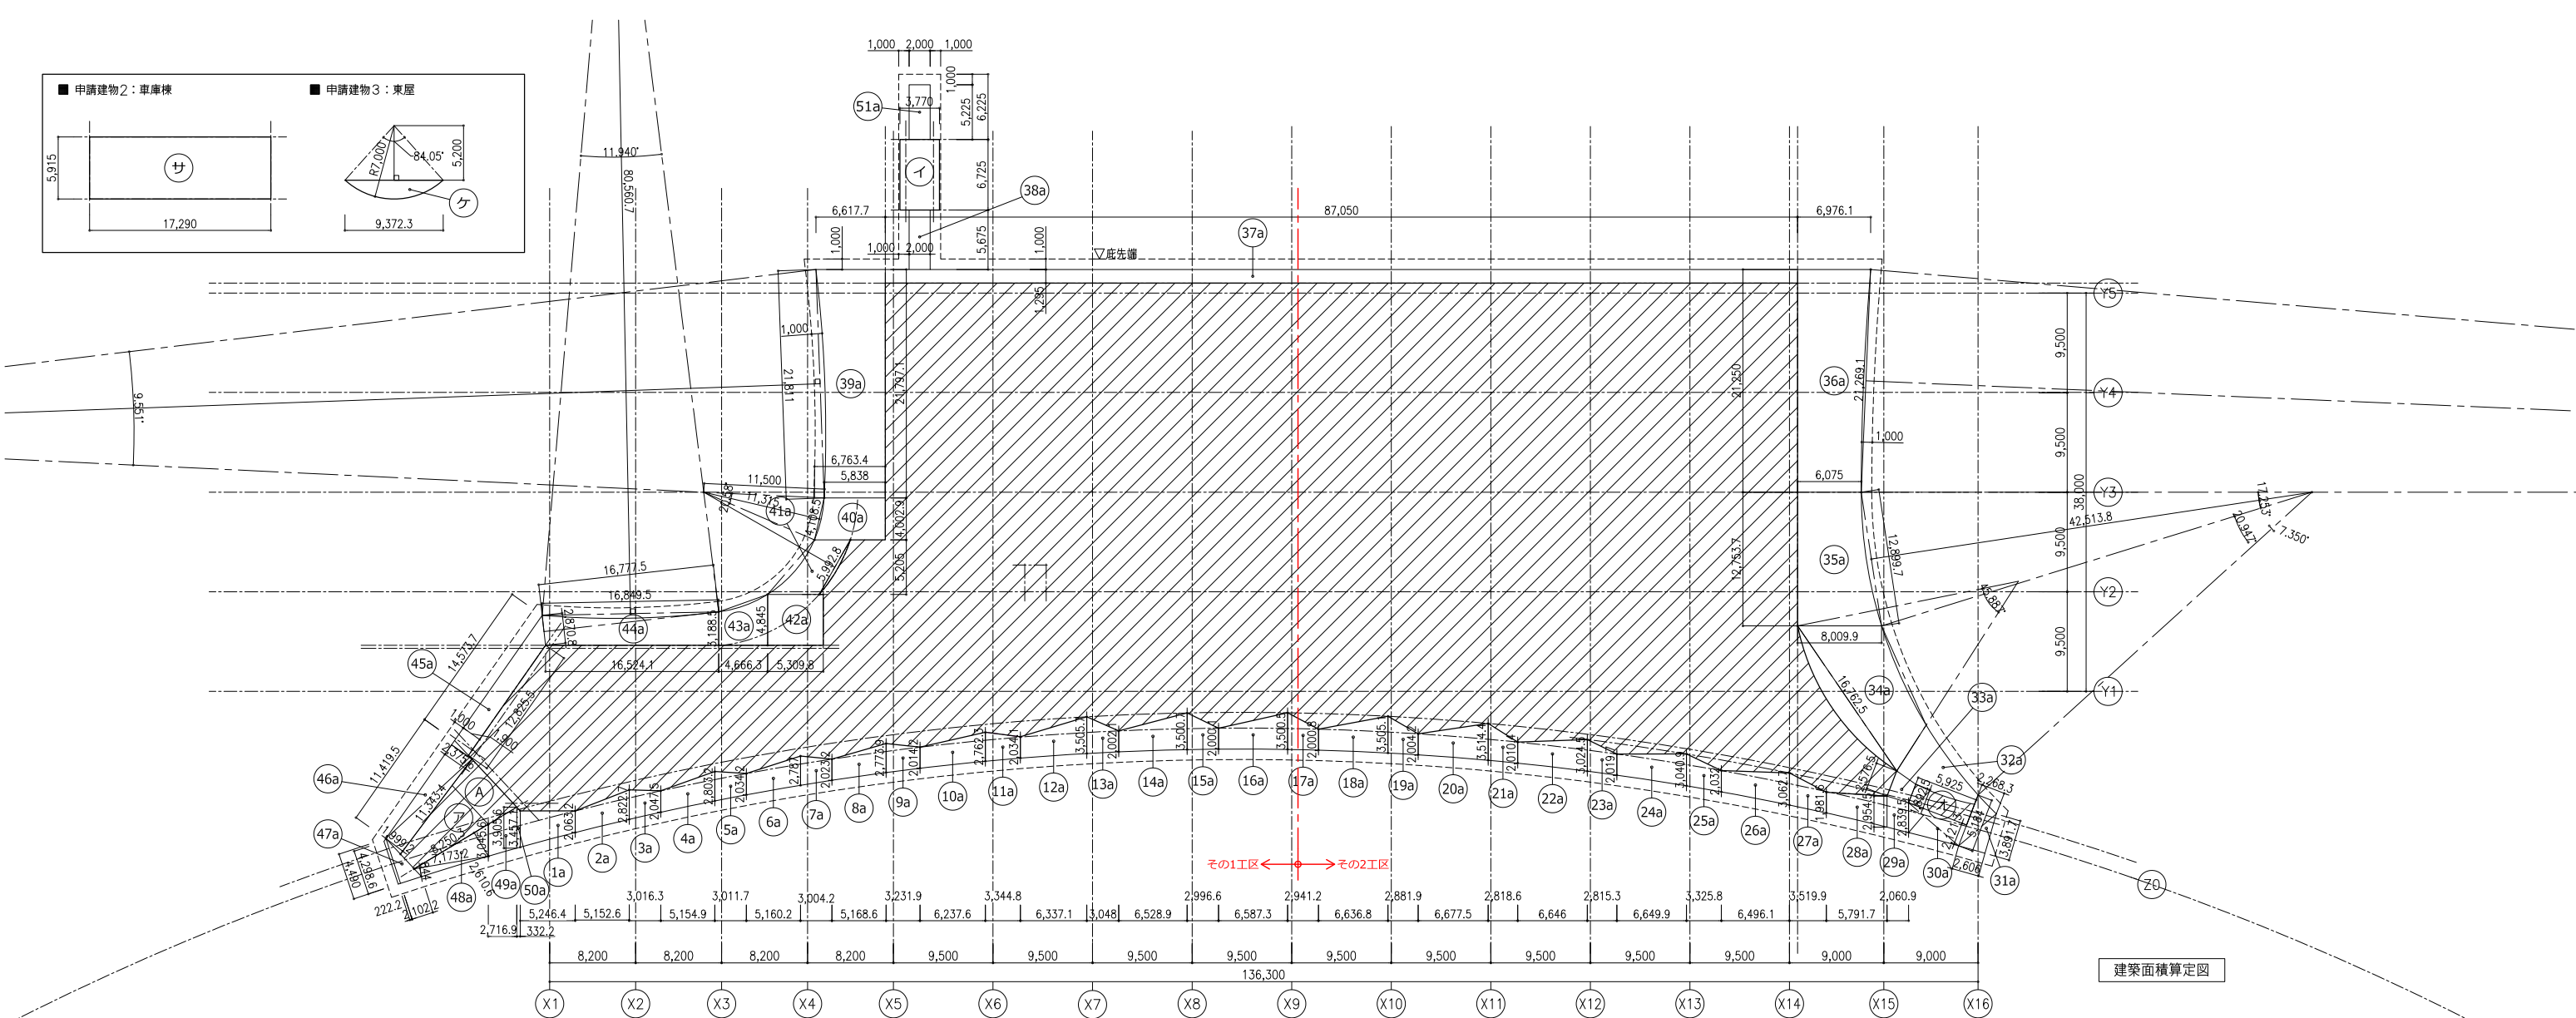


建築面積算定図

■ 建築面積算定表 (㎡)



記号	算定式	記号	算定式	記号	算定式	記号	算定式	記号	算定式	記号	算定式
1a	(3.4571 + 2.0632) × 5.246 ÷ 2 = 14.4809	17a	(3.5005 + 2.0008) × 2.941 ÷ 2 = 8.0902	32a	5.1905 × 1.7495 ÷ 2 = 4.54039 + 4.4895 × 2.1928 ÷ 2 = 4.922288 + 6.0394 × 0.9459 ÷ 2 = 2.856334 + 6.0394 × 4.2945 ÷ 2 = 12.9681 21.700 × 21.700 × π = 64.52819 15.703 ÷ 360 = 63.72237 5.9286 × 21.4966 ÷ 2 = 0.805817 + 43.000 × 43.000 × π = 137.4912 8.521 ÷ 360 = 136.9828 6.3889 × 42.8815 ÷ 2 = 0.508375 25.5846	36a	(6.9761 + 6.0750) × 21.2500 ÷ 2 = 138.6679 251.000 × 251.000 × π = 2670.318 4.857 ÷ 360 = 2666.875 21.2691 × 250.7746 ÷ 2 = 3.4426 135.2254	43a	(3.1885 + 4.8450) × 4.6663 ÷ 2 = 18.74336 11.500 × 11.500 × π = 28.6967 24.865 ÷ 360 = 27.8040 4.9516 × 11.2303 ÷ 2 = 0.8927 17.8507	51a	2.000 × 5.225 = 10.4500
2a	(2.0632 + 2.8227) × 5.153 ÷ 2 = 12.5875	18a	(2.0008 + 3.5051) × 6.637 ÷ 2 = 18.2708	33a	(2.5765 + 1.8925) × 2.1500 ÷ 2 = 4.8042	37a	87.050 × 1.2950 = 112.7298	44a	16.5241 × 3.1885 ÷ 2 = 26.34355 + 2.8708 × 16.7775 ÷ 2 = 24.08242 81.000 × 81.000 × π = 683.6424 11.940 ÷ 360 = 678.7038 16.8495 × 80.5607 ÷ 2 = 4.9387 45.4873	小計	1,191.7170 ㊸
3a	(2.8227 + 2.0475) × 3.016 ÷ 2 = 7.3450	19a	(3.5051 + 2.0042) × 2.8819 ÷ 2 = 7.9386	34a	16.7625 × 6.6126 ÷ 2 = 55.42185 + 13.9142 × 3.244 ÷ 2 = 22.56883 21.500 × 21.500 × π = 185.1032 45.887 ÷ 360 = 165.9412 16.7625 × 19.7991 ÷ 2 = 19.16201 + 43.000 × 43.000 × π = 223.7519 13.867 ÷ 360 = 221.582 10.382 × 42.6858 ÷ 2 = 2.1699 94.9827	38a	2.000 × 5.6750 = 11.3500	45a	14.5737 + 12.8255) × 1.9000 ÷ 2 = 26.02924	ア	床面積算定表ヨリ 28.1784
4a	(2.0475 + 2.8032) × 5.155 ÷ 2 = 12.5024	20a	(2.0042 + 3.5144) × 6.6775 ÷ 2 = 18.4252	35a	(6.0750 + 8.0099) × 12.7537 ÷ 2 = 89.81729 43.000 × 43.000 × π = 278.387 17.253 ÷ 360 = 274.2076 12.8997 × 42.5138 ÷ 2 = 4.1793 85.6380	39a	(6.6177 + 5.8380) × 21.7971 ÷ 2 = 135.7491 131.000 × 131.000 × π = 1430.338 9.551 ÷ 360 = 1423.662 21.8110 × 130.5453 ÷ 2 = 6.6767 129.0724	46a	11.4195 × 2.3756 ÷ 2 = 13.56408 + 11.3434 × 1.9992 ÷ 2 = 11.33886 24.9029	イ	床面積算定表ヨリ 25.3533
5a	(2.8032 + 2.0342) × 3.0117 ÷ 2 = 7.2844	21a	(3.5144 + 2.0104) × 2.8186 ÷ 2 = 7.7861	36a	(6.9761 + 6.0750) × 21.2500 ÷ 2 = 138.6679 251.000 × 251.000 × π = 6270.318 4.857 ÷ 360 = 2666.875 21.2691 × 250.7746 ÷ 2 = 3.4426 135.2254	40a	(5.8380 + 6.7634) × 4.003 ÷ 2 = 25.22107 11.500 × 11.500 × π = 23.7514 20.580 ÷ 360 = 23.2438 4.1085 × 11.3150 ÷ 2 = 0.5075 24.7136	47a	2.1022 × 4.4749 ÷ 2 = 4.703567 (4.4900 + 4.2986) × 0.2222 ÷ 2 = 0.976413 5.6800	オ	床面積算定表ヨリ 11.0175
6a	(2.0342 + 2.7870) × 5.160 ÷ 2 = 12.4392	22a	(2.0104 + 3.0245) × 6.646 ÷ 2 = 16.7310	37a	87.050 × 1.2950 = 112.7298	41a	(3.4231 + 4.9245) × 5.205 ÷ 2 = 21.72463 14.700 × 14.700 × π = 44.3583 23.523 ÷ 360 = 14.3914 ÷ 2 = 1.2359 11.500 × 11.500 × π = 40.0657 34.716 ÷ 360 = 10.9763 ÷ 2 = 37.6591 6.8619 × 10.9763 ÷ 2 = 2.4066 20.5540	48a	7.1732 × 0.8383 ÷ 2 = 3.006647 + 8.2503 × 2.6106 ÷ 2 = 10.76912 13.7758	A	床面積算定表ヨリ 17.5672
7a	(2.7870 + 2.0232) × 3.004 ÷ 2 = 7.2254	23a	(3.0245 + 2.0197) × 2.8153 ÷ 2 = 7.1005	38a	2.000 × 5.6750 = 11.3500	42a	5.3098 × 4.8450 = 25.7260	49a	(3.0458 + 3.9076) × 2.7169 ÷ 2 = 9.4458462	サ	床面積算定表ヨリ 102.2704
8a	(2.0232 + 2.7739) × 5.169 ÷ 2 = 12.3971	24a	(2.0197 + 3.0409) × 6.6499 ÷ 2 = 16.8262	39a	(6.6177 + 5.8380) × 21.7971 ÷ 2 = 135.7491 131.000 × 131.000 × π = 1430.338 9.551 ÷ 360 = 1423.662 21.8110 × 130.5453 ÷ 2 = 6.6767 129.0724	43a	(3.1885 + 4.8450) × 4.6663 ÷ 2 = 18.74336 11.500 × 11.500 × π = 28.6967 24.865 ÷ 360 = 27.8040 4.9516 × 11.2303 ÷ 2 = 0.8927 17.8507	50a	(3.9056 + 3.4571) × 0.3322 ÷ 2 = 1.2229445	ケ	床面積算定表ヨリ 11.5723
9a	(2.7739 + 2.0142) × 3.232 ÷ 2 = 7.7373	25a	(3.0409 + 2.0320) × 3.3258 ÷ 2 = 8.4357	40a	(5.8380 + 6.7634) × 4.003 ÷ 2 = 25.22107 11.500 × 11.500 × π = 23.7514 20.580 ÷ 360 = 23.2438 4.1085 × 11.3150 ÷ 2 = 0.5075 24.7136	44a	16.5241 × 3.1885 ÷ 2 = 26.34355 + 2.8708 × 16.7775 ÷ 2 = 24.08242 81.000 × 81.000 × π = 683.6424 11.940 ÷ 360 = 678.7038 16.8495 × 80.5607 ÷ 2 = 4.9387 45.4873				
10a	(2.0142 + 2.7623) × 6.2376 ÷ 2 = 14.8969	26a	(2.0320 + 3.0627) × 6.4961 ÷ 2 = 16.5478	41a	(3.4231 + 4.9245) × 5.205 ÷ 2 = 21.72463 14.700 × 14.700 × π = 44.3583 23.523 ÷ 360 = 14.3914 ÷ 2 = 1.2359 11.500 × 11.500 × π = 40.0657 34.716 ÷ 360 = 10.9763 ÷ 2 = 37.6591 6.8619 × 10.9763 ÷ 2 = 2.4066 20.5540	45a	(14.5737 + 12.8255) × 1.9000 ÷ 2 = 26.02924				
11a	(2.7623 + 2.0341) × 3.345 ÷ 2 = 8.0215	27a	(3.0627 + 1.9816) × 3.5199 ÷ 2 = 8.8777	42a	5.3098 × 4.8450 = 25.7260	46a	16.5241 × 3.1885 ÷ 2 = 26.34355 + 2.8708 × 16.7775 ÷ 2 = 24.08242 81.000 × 81.000 × π = 683.6424 11.940 ÷ 360 = 678.7038 16.8495 × 80.5607 ÷ 2 = 4.9387 45.4873				
12a	(2.0341 + 3.5057) × 6.337 ÷ 2 = 17.5531	28a	(1.9816 + 2.9545) × 5.792 ÷ 2 = 14.2942			47a	2.1022 × 4.4749 ÷ 2 = 4.703567 (4.4900 + 4.2986) × 0.2222 ÷ 2 = 0.976413 5.6800				
13a	(3.5057 + 2.0021) × 3.0480 ÷ 2 = 8.3939	29a	(2.9545 + 2.8395) × 2.0609 ÷ 2 = 5.9704			48a	7.1732 × 0.8383 ÷ 2 = 3.006647 + 8.2503 × 2.6106 ÷ 2 = 10.76912 13.7758				
14a	(2.0021 + 3.5007) × 6.5289 ÷ 2 = 17.9636	30a	5.925 × 2.1213 ÷ 2 = 6.284351 + 6.2933 × 2.1532 ÷ 2 = 6.775367 13.0597			49a	(3.0458 + 3.9076) × 2.7169 ÷ 2 = 9.4458462				
15a	(3.5007 + 2.0001) × 2.997 ÷ 2 = 8.2418	31a	5.184 × 2.2683 ÷ 2 = 5.879434 + 3.8917 × 2.6060 ÷ 2 = 5.070885 10.9503			50a	(3.9056 + 3.4571) × 0.3322 ÷ 2 = 1.2229445				
16a	(2.0001 + 3.5005) × 6.5873 ÷ 2 = 18.1171										

■建築概要		■特記仕様書追記事項		■略 語	■外部仕上表	■その他
建築主	登別市	申請手続き	■ 本工事に関係・必要のある届出、手続きは請負者が行い、これに要する費用は請負者の負担とする。	■塗装系	OR-1a～c：ｱｽﾌﾙﾄ防水 屋根保護防水密着断熱工法 ・保護ｺﾝｸﾘｰﾄ t80 ・絶縁用ｼｰﾄ ・XPS(3種bA／a：t150、b：t 100、c：t 50) ・ｱｽﾌﾙﾄ防水(AI-1) ・ｺﾝｸﾘｰﾄ下地	OP-15： 太陽光発電設備ｱﾙﾐｳﾑﾌﾗﾐﾝｸﾞ - SUS PL-2.0 曲げ加工 600×600 OP-16： 太陽光発電設備ｱﾙﾐｳﾑﾌﾗﾐﾝｸﾞ取付け下地金物 @2000 ※Z字鋼+支持金物は防水工事、架台は金属工事 Z字鋼：80×150 溶融亜鉛メッキ鋼板 t2.3 支持金物：SUS製、ﾌｧｯﾄ・ｼｰﾙ・座金共 架台：L-60×60×4 L700 溶融亜鉛メッキ
J ｴｷｽﾊﾟﾝｼｵﾝｼﾞｵｲﾝﾄ MW 乾式間仕切・乾式ﾌｵｰﾑ壁	OR-2a・b：ｱｽﾌﾙﾄ防水 屋根保護防水密着断熱工法 ・保護用化粧砂利敷き t50 ・絶縁用ｼｰﾄ（ﾌﾗｯﾄﾎﾟｰﾝｸﾞﾙｽ） ・XPS(3種bA／a：t150、b：t50) ・ｱｽﾌﾙﾄ防水(AI-1) ・ｺﾝｸﾘｰﾄ下地 OR-2c：ｱｽﾌﾙﾄ防水 屋根保護防水密着工法 ・保護用化粧砂利敷き t50 ・絶縁用ｼｰﾄ（ﾌﾗｯﾄﾎﾟｰﾝｸﾞﾙｽ） ・ｱｽﾌﾙﾄ防水(A-1) ・ｺﾝｸﾘｰﾄ下地 OR-3a：ﾀﾙﾀﾞ複合防水 ・ﾀﾙﾀﾞ防水(X-1同等) ・硬質ｵｸﾀﾌｵｰﾙ保温板(2種1号)t150 ・脱気装置：ﾃﾞｨｳｸﾞ型 ・ｺﾝｸﾘｰﾄ下地 OR-3b：ﾀﾙﾀﾞ塗膜防水 ・ﾀﾙﾀﾞ防水(X-1同等) ・ｺﾝｸﾘｰﾄ下地 OR-4：ｱｽﾌﾙﾄ防水 立上り部 ・ｱｽﾌﾙﾄ系塗膜防水 ・ｺﾝｸﾘｰﾄ下地 OR-6：乾式浮床仕上げ ・ｺﾝｸﾘｰﾄﾊﾞｰﾄﾙ t40 600×600 ・樹脂製支持脚 @600 OC-1: ・ﾌｵｰﾑ樹脂塗装 ・ｺﾝｸﾘｰﾄ化粧打放し OC-2: ・ﾌｵｰﾑ樹脂塗装 ・PC板 認定番号（QM：準不燃、NM：不燃） 石膏ボード（GB-R）t9.5：（QM-9828） 石膏ボード（GB-R）t12.5：（NM-8619） 耐水石膏ボード（GB-S）t9.5：（QM-9826） 耐水石膏ボード（GB-S）t12.5：（NM-9639） 強化石膏ボード（GB-F）t12.5、t15、t21：（NM-8615） 普通硬質石膏ボード（GB-R-H）t9.5：（NM-1908） 不燃石膏ボード（GB-NC）t9.5：（NM-0441） 化粧石膏ボード（GB-D）t9.5、t12.5：（NM-1864） 吸音用穴あき石膏ボード（丸穴）（GB-P）t9.5 不燃紙裏貼り品：（QM-9827） 吸音用穴あき石膏ボード（角穴）（GB-P-S）t9.5：（NM-0879） 岩綿吸音板 t9.0：（NM-8599） ケイ酸カルシウム板（KB）：（NM-2778） 繊維混入石膏板 t6.0：NM-2967 グラスウールボード（GWB）t25・t50：（NM-8606） 厚手ガラスクロス：（NM-0182、NM-2131） 塗料WAP・EP-G：（NM-8585） 漆喰塗り、薄付き仕上塗共（W-4a・4b）：（NM-0779） 鉄骨耐火塗料：FP060CN-9472 トドマツ角材 合板t12（準不燃処理）：（QM-0255） トドマツ角材 合板t12（不燃処理）：（NM-0570） 水性木材保護塗料：（NM-0700）	OP-17： 太陽光発電設備用配管取付け下地金物 @2000 ※防水工事 Z字鋼：80×150 溶融亜鉛メッキ鋼板 t2.3 支持金物：SUS製、ﾌｧｯﾄ・ｼｰﾙ・座金共 OP-18： 親綱用丸環 @2000 SUS 丸環 250×50×9 100φ
建築計画	主要用途	同等以上の材料	■ 請負者は各工事の着手に先立ち、工事の計画をまとめた計画書を作成し、工事監督者に提出する。	■ 品質確保のため施工ﾌｵｰﾑ時に必要な検査・立会いは実施し、工事監督者の承諾を受ける。又、工事監督者が指定した工種については、工場検査を行う。	OP-10b: ｸﾞﾚｰﾅﾝｸﾞ金物 SUS製 (T-2) ﾏﾞｽﾄﾘｯﾌﾟ ﾀｲﾌﾟ a：□350、b：W300 OP-11a～c: ｵｰﾌﾞｰﾄﾞﾌﾗﾐﾝｸﾞ - SUS製 a：300×300×150、b：300×300×250 c：250×150×250 OP-12: 門扉(鍵付) W1200 H1100 SUS FB-9×50 @100 付属金物 ※消火器別途 OP-13: 消火器ﾀﾞｯｼｳ(屋外用) SUS製 ※消火器別途 OP-14: ｺﾝｸﾘｰﾄﾎﾟｰﾝｸﾞL型、背なし 3955×1685 D400 SH400	OP-19: 太陽光発電設備用配管取付け下地金物 @2000 ※防水工事 Z字鋼：80×150 溶融亜鉛メッキ鋼板 t2.3 支持金物：SUS製、ﾌｧｯﾄ・ｼｰﾙ・座金共
道 路	前面道路 道路種別	提出書類等	■ 1、工事契約書写し（契約時） 2、工程表（契約後） 3、請負代金内訳書（契約後 7日以内） 4、損害保険契約書及び保証書（契約後 7日以内） 5、現場代理人・主任技術者届、専門技術者（契約後 7日以内） 6、現場常駐職員届（契約後 7日以内） 7、下請業者承認願（随時） 8、使用材料機器承認願（随時） 9、材料試験成績報告書（試験後 7日以内） 10、工事記録・進捗状況報告書（月報として 月末提出） 11、打合せ記録（その都度、記録は請負者が行う） 12、施工図（竣工時 縮小製本2部、CADﾌｧｰﾅ） 13、竣工図（竣工時 発注者用A1製本：1部、A3製本：1部、設計事務所用A3製本：3部、原稿作成を含む） 14、竣工写真（竣工後1ヶ月以内 ｶｳﾝﾄ、ｻｲｽﾞ、ｱﾝｸﾞﾙ及び撮影業者は監督員の承諾を得る）	■ 

OR-1a、1b、1c	OR-1d	OR-2a、2b	OR-2c	OR-3a	OR-3b	OR-4	OR-5
アスファルト防水 屋根保護防水密着断熱工法 保護コンクリート t80 ワイヤーメッシュ φ6、#100 絶縁用シート XPS (3種bA) 1a：t150、1b：t100、1c：t50 アスファルト防水（AI-1） コンクリート金ゴテ下地	アスファルト防水 屋根保護防水密着工法 保護コンクリート t80 ワイヤーメッシュ φ6、#100 絶縁用シート アスファルト防水（AI-1） コンクリート金ゴテ下地	アスファルト防水 屋根保護防水密着断熱工法 保護用化粧砂利敷き t50 絶縁用シート（フラットヤークロス） XPS (3種bA) 1a：t150、1b：t50 アスファルト防水（AI-1） コンクリート下地	アスファルト防水 屋根保護防水密着工法 保護用化粧砂利敷き t50 絶縁用シート（フラットヤークロス） アスファルト防水（AI-1） コンクリート下地	ウレタン複合防水 ウレタン防水（X-1同等） 硬質ウレタンフォーム保温板 （2種1号） t150 脱気装置：ディスク型 コンクリート下地 ※ シーカ・ジャパン（株）：DD-B-SPF工法	ウレタン塗膜防水 ウレタン防水（X-1同等） コンクリート下地	アスファルト防水 立上り部分 アスファルト系塗膜防水 コンクリート下地	塩ビシート防水 金属サンドイッチパネル t35 鉄骨下地
OR-6	OC-1	OC-2	OW-1	OW-2	OW-3	** — *	** — *
乾式浮床仕上 コンクリートパネル t40、600×600 樹脂製支持脚 @600 ※ 日新工業（株）：PFシステム 同等品	フッ素樹脂塗装 コンクリート化粧打放し ※ エスケー化研（株）：セラミクリート工法 同等品	フッ素樹脂塗装 PC板 ※ エスケー化研（株）：セラミクリート工法 同等品	湿式外断熱工法 薄付け仕上塗（鍍）共 ベースコート補強メッシュ EPS保温板（特号）t150 後貼り コンクリート下地 ※ 岩倉化学工業（株）：ピオシェル 同等品	フッ素樹脂塗装 コンクリート化粧打放し ※ エスケー化研（株）：セラミクリート工法 同等品	薄付け仕上塗（鍍共） コンクリート下地 ※ エスケー化研（株）：セラミクリート工法 同等品		
C-1a	C-1b	C-2	C-3a、3b	C-4a、4b	C-5	C-6	C-7
岩綿吸音板 t9.0 GB-R t9.5 捨張り （一部、GB-NC t9.5（不燃）） LGST地（19形） ※ 吉野石膏（株）：ハルタカ柄 同等品 ※ GB-NC t9.5使用部分は、内部仕上表参照とする	岩綿吸音板 t9.0 GB-R t9.5 捨張り （一部、GB-NC t9.5（不燃）） LGST地（19形） GW t100 敷込み ※ 吉野石膏（株）：ハルタカ柄 同等品 ※ GB-NC t9.5使用部分は、内部仕上表参照とする	GB-D t9.5 素地 （一部、GB-D t9.5（不燃）素地） LGST地（19形） ※ 吉野石膏（株）：ジブトーン・ライト 同等品 ※ GB-D t9.5（不燃）使用部分は、内部仕上表参照とする	C-3a：スリットあり / 3b：スリットなし ※ アイカ工業（株）：ジョリパット 同等品 ※ GB-NC t9.5使用部分は、内部仕上表参照とする	GWB ピン止め 厚手ガラスクロス顔縁貼り品 4a：t25、グレー色 4b：t50、標準色	GB-R t9.5 EP-G （一部、GB-NC t9.5（不燃）） GB-R t12.5 捨張り LGST地（19形） ※ GB-NC t9.5使用部分は、内部仕上表参照とする	PC板あらわし ※ 大栄 コンクリート化粧打放し	コンクリート打放し（B種） ※ 大栄 コンクリート化粧打放し
C-8	C-9	C-9	** — *	** — *	M-1	M-2	M-3
CW-B t25ピン止め 厚手ガラスクロス顔縁貼り品（グレー色） ※ トドマツは道産材（東胆振産）とする ※ キャピタルペイント（株）：WONDER 同等品	LGS ※ トドマツは道産材（東胆振産）とする ※ キャピタルペイント（株）：WONDER 同等品	エキスパンドメタル t2.3 （XS33）EP-G 枠：St-L40×40×3 EP-G			天井材は切りっぱなしとする。 ※天井目地：W9	目地部：EP-G S=1/5	スチール t1.6曲げ加工 40×25 EP-G ※塩ビ（既製品）、天井目地 W6 （株）創建：目透かし見切縁 CM-10等 同等品 S=1/5

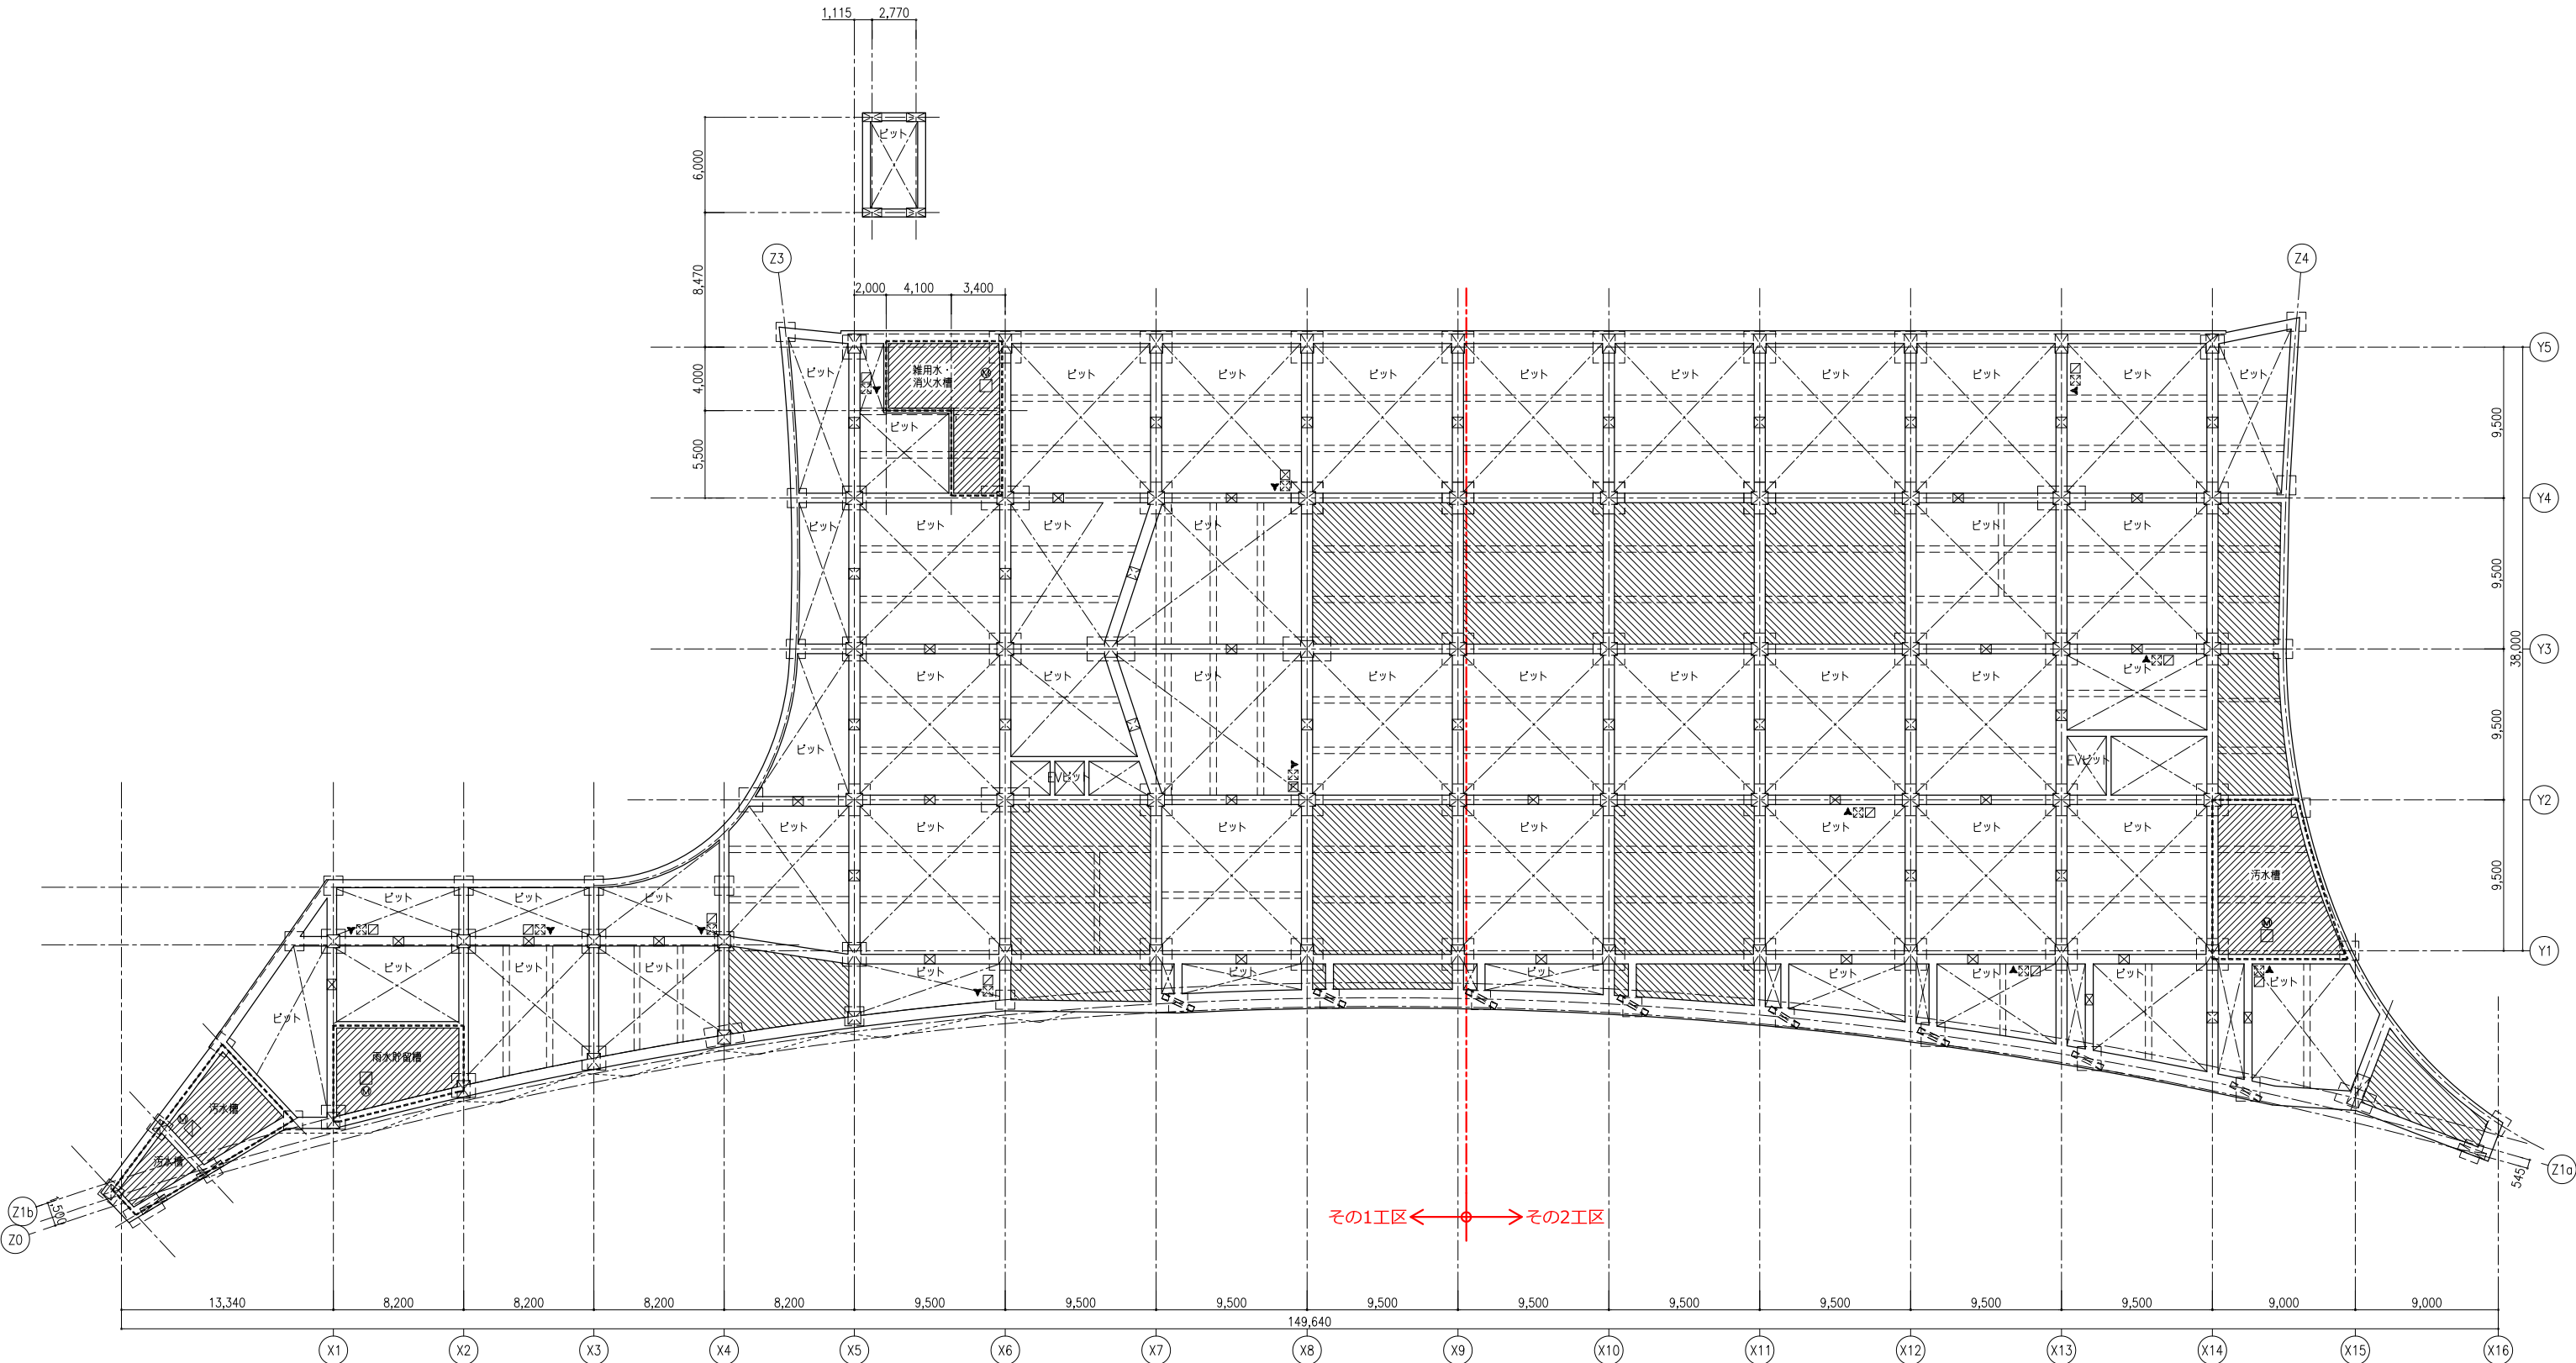

凡 例							
	人通口：φ600		上部床点検口（□600×600） 上部マンホール（Φ600）				
	連通管：VP管 100φ 半割（各スパン2か所）	(M)					
	カマ場：600×600×600 ※水櫃は750×750×750とすること タラップ：アルミ製W450×L2,000（全9か所）						
	埋戻し						
	設備用水槽：自閉樹脂塗膜防水（床、壁四周）						
	止木板 FF200×5						

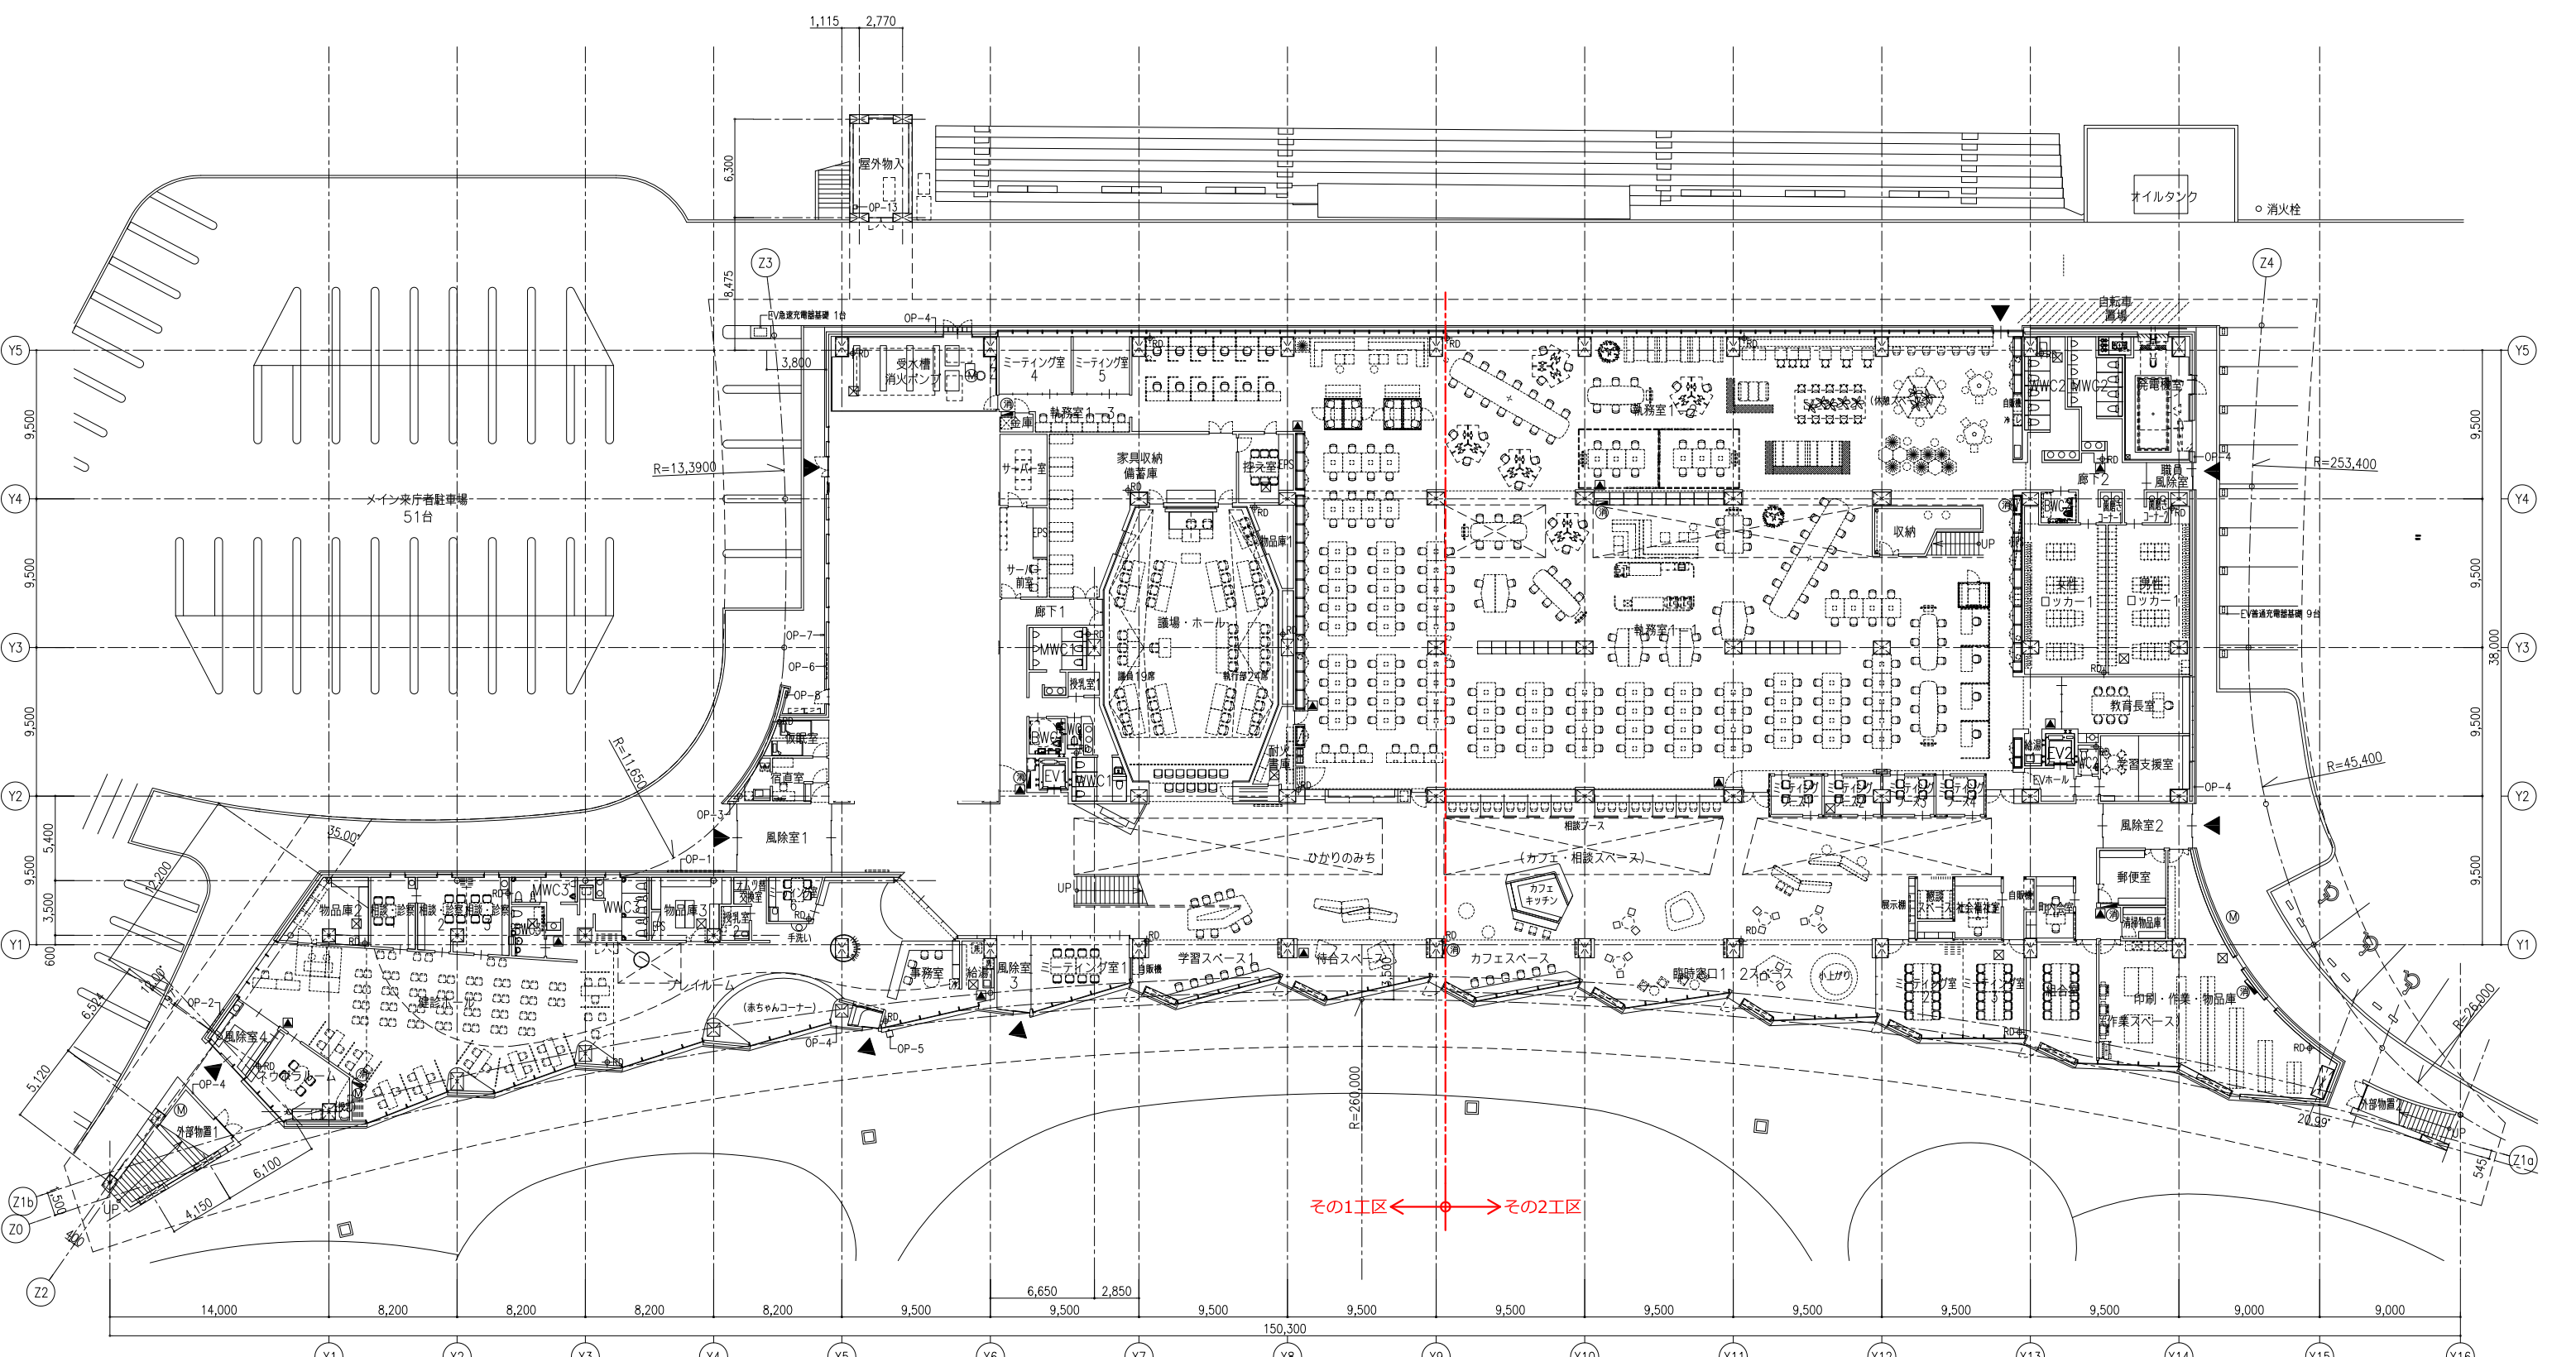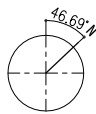

凡 例 ※OP-**は外部仕上表、部分詳細図による。


	消火器 ※消火器ボックス型式は平面詳細図に記載	OP-1	館名サイン（庁舎）	OP-8	新聞受けポスト														
	ルーフドレイン（機械設備工事）	OP-2	館名サイン（子育て支援エリア）	OP-13	消火器ボックス（屋外用）														
	床点検口：600x600	OP-3	インターホン・音声スピーカー取付金物																
	マンホール：600φ	OP-4	屋外コンセントボックス																
	屋内消火栓（機械設備工事）	OP-5	屋外手洗い																
	設備分電盤（電気設備工事）	OP-6	公示版 W1800×H900																
		OP-7	犬用係留フックポール																

BNK
Atelier BNK Co., Ltd

一級建築士事務所登録(石)第426号
株式会社アトリエバンク



NOTE

代表となる設計者	一級建築士 210026 号	加藤 誠	意匠	WORK	R6 登別市本庁舎建設建築主体工事	NO	A-037
その他の設計者	一級建築士 350787 号	池村 菜々	意匠	TITLE	1階平面図		管理建築士 一級建築士 314452 号
その他の設計者				SCALE	A1:1/200 A3:1/400		村岡 健

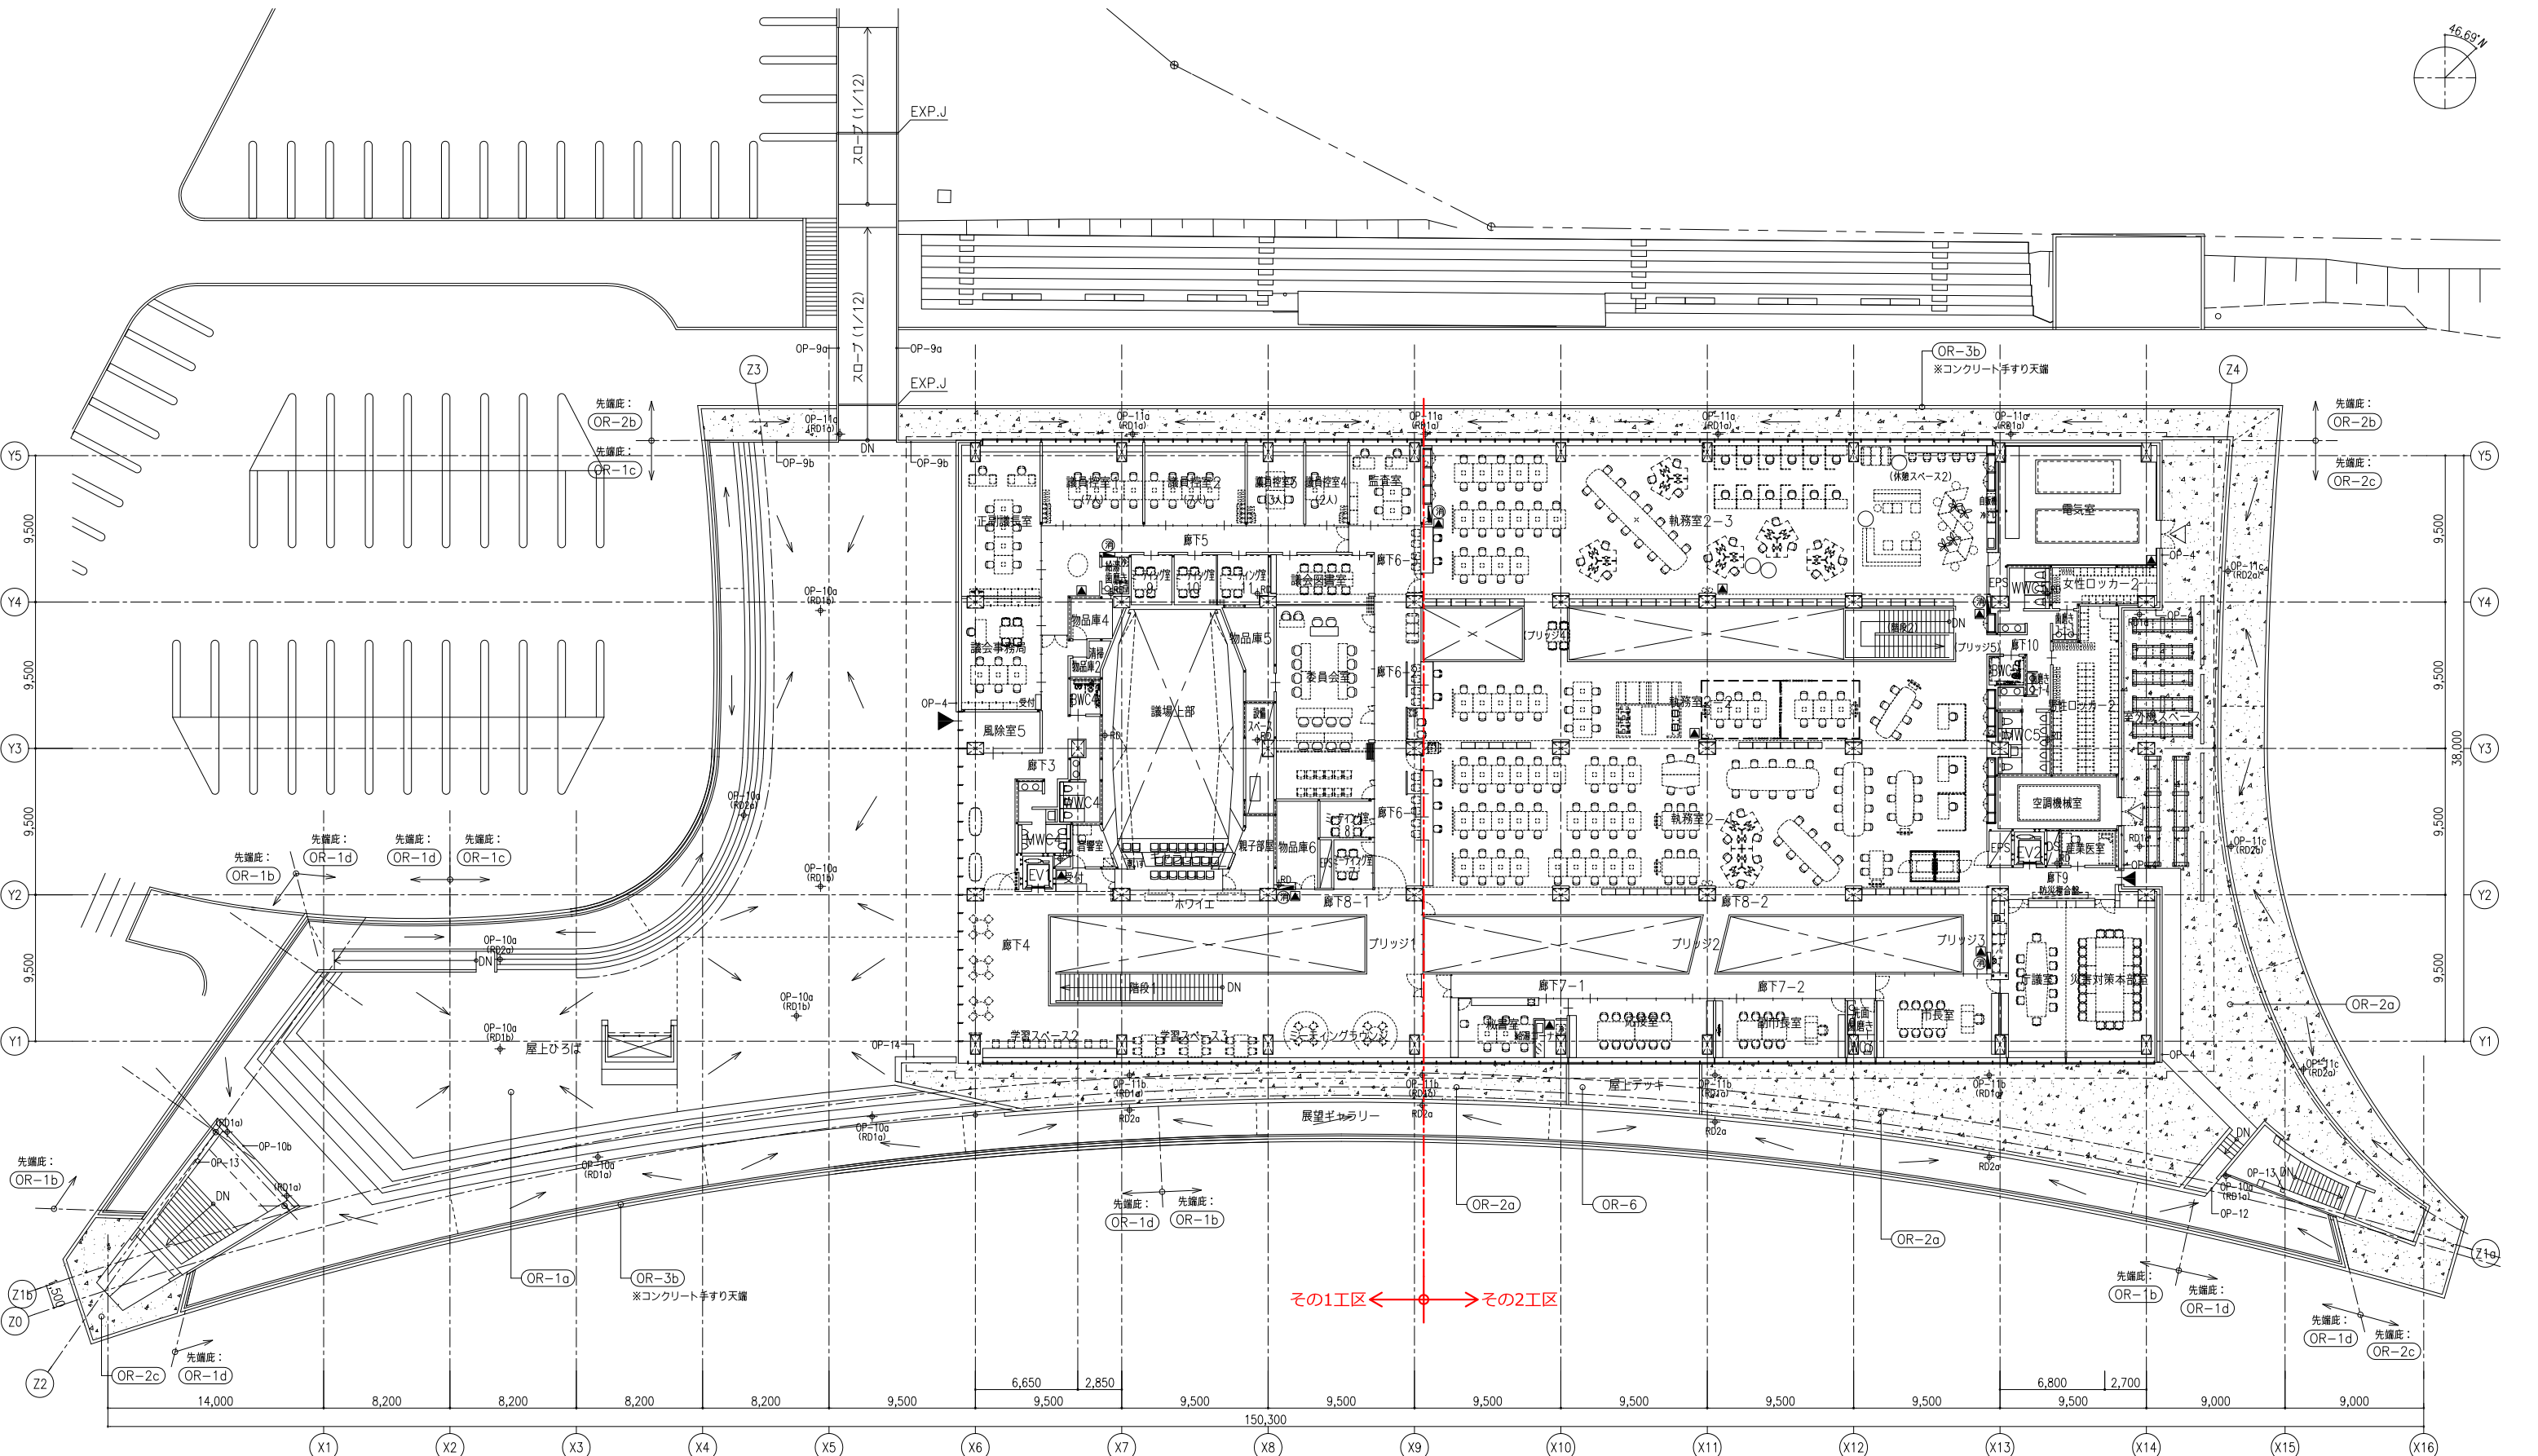

凡 例		※OR-**, OP-**は外部仕上表、仕上詳細図、部分詳細図による。										
	消火器	※消火器ボックス型式は平面詳細図に記載	OR-1a~c	アスファルト防水 保護コンクリートt80	OR-2c	アスファルト防水 保護用化粧砂利敷きt50 コンクリート下地	RD1a	ルーフドレン金物（縦形） 80A	OP-4	屋外コンセントボックス	OP-14	コンクリートベンチ L型、青なし 3955×1685 D400 SH400
	ルーフドレン（機械設備工事）			XPS（3種bA/a:t150、b:t100、c:t50）	OR-3a	ウレタン複合防水 被覆ウレタンフォーム保温板（2種1号）t150 コンクリート下地	RD1b	ルーフドレン金物（縦形） 100A	OP-9a	ガラス手摺 H1100 + 自立手摺（2段） H800		
	床点検口：600×600			コンクリート下地	OR-3b	ウレタン塗膜防水 コンクリート下地	RD1c	ルーフドレン金物（縦形） 125A	OP-9b	ガラス手摺 H1100		
	マンホール：600φ		OR-1d	アスファルト防水 保護コンクリートt80 コンクリート下地	OR-4	アスファルト系塗膜防水 ※立上り非断熱部	RD2a	ルーフドレン金物（横引き形） 80A	OP-10a,b	グレーチング金物（a:□350、b:W300）		
	屋内消火栓（機械設備工事）		OR-2a~b	アスファルト防水 保護用化粧砂利敷きt50			RD2b	ルーフドレン金物（横引き形） 100A	OP-11a~c	ルーフドレンカバー（a,b:縦型、c:横型）		
	設備分電盤（電気設備工事）			XPS（3種bA/a:t150、b:t50）				※（ ）表示のRDは隠べいとす。	OP-12	門扉（鍵付）		
				コンクリート下地					OP-13	消火器ボックス（屋外用）		


BNK Ateller BNK Co.,Ltd	一級建築士事務所登録(石)第426号 株式会社アトリエバンク	NOTE	代表となる設計者				一級建築士	210026 号	加藤 誠	竜匠		WORK	R6 登別市本庁舎建設建築主体工事		NO	A- 038
			その他の設計者				一級建築士	350787 号	池村 菜々	竜匠		TITLE	2階平面図		管理建築士	
			その他の設計者									SCALE	A1:1/200 A3:1/400		一級建築士 314452 号	
															村岡 健	

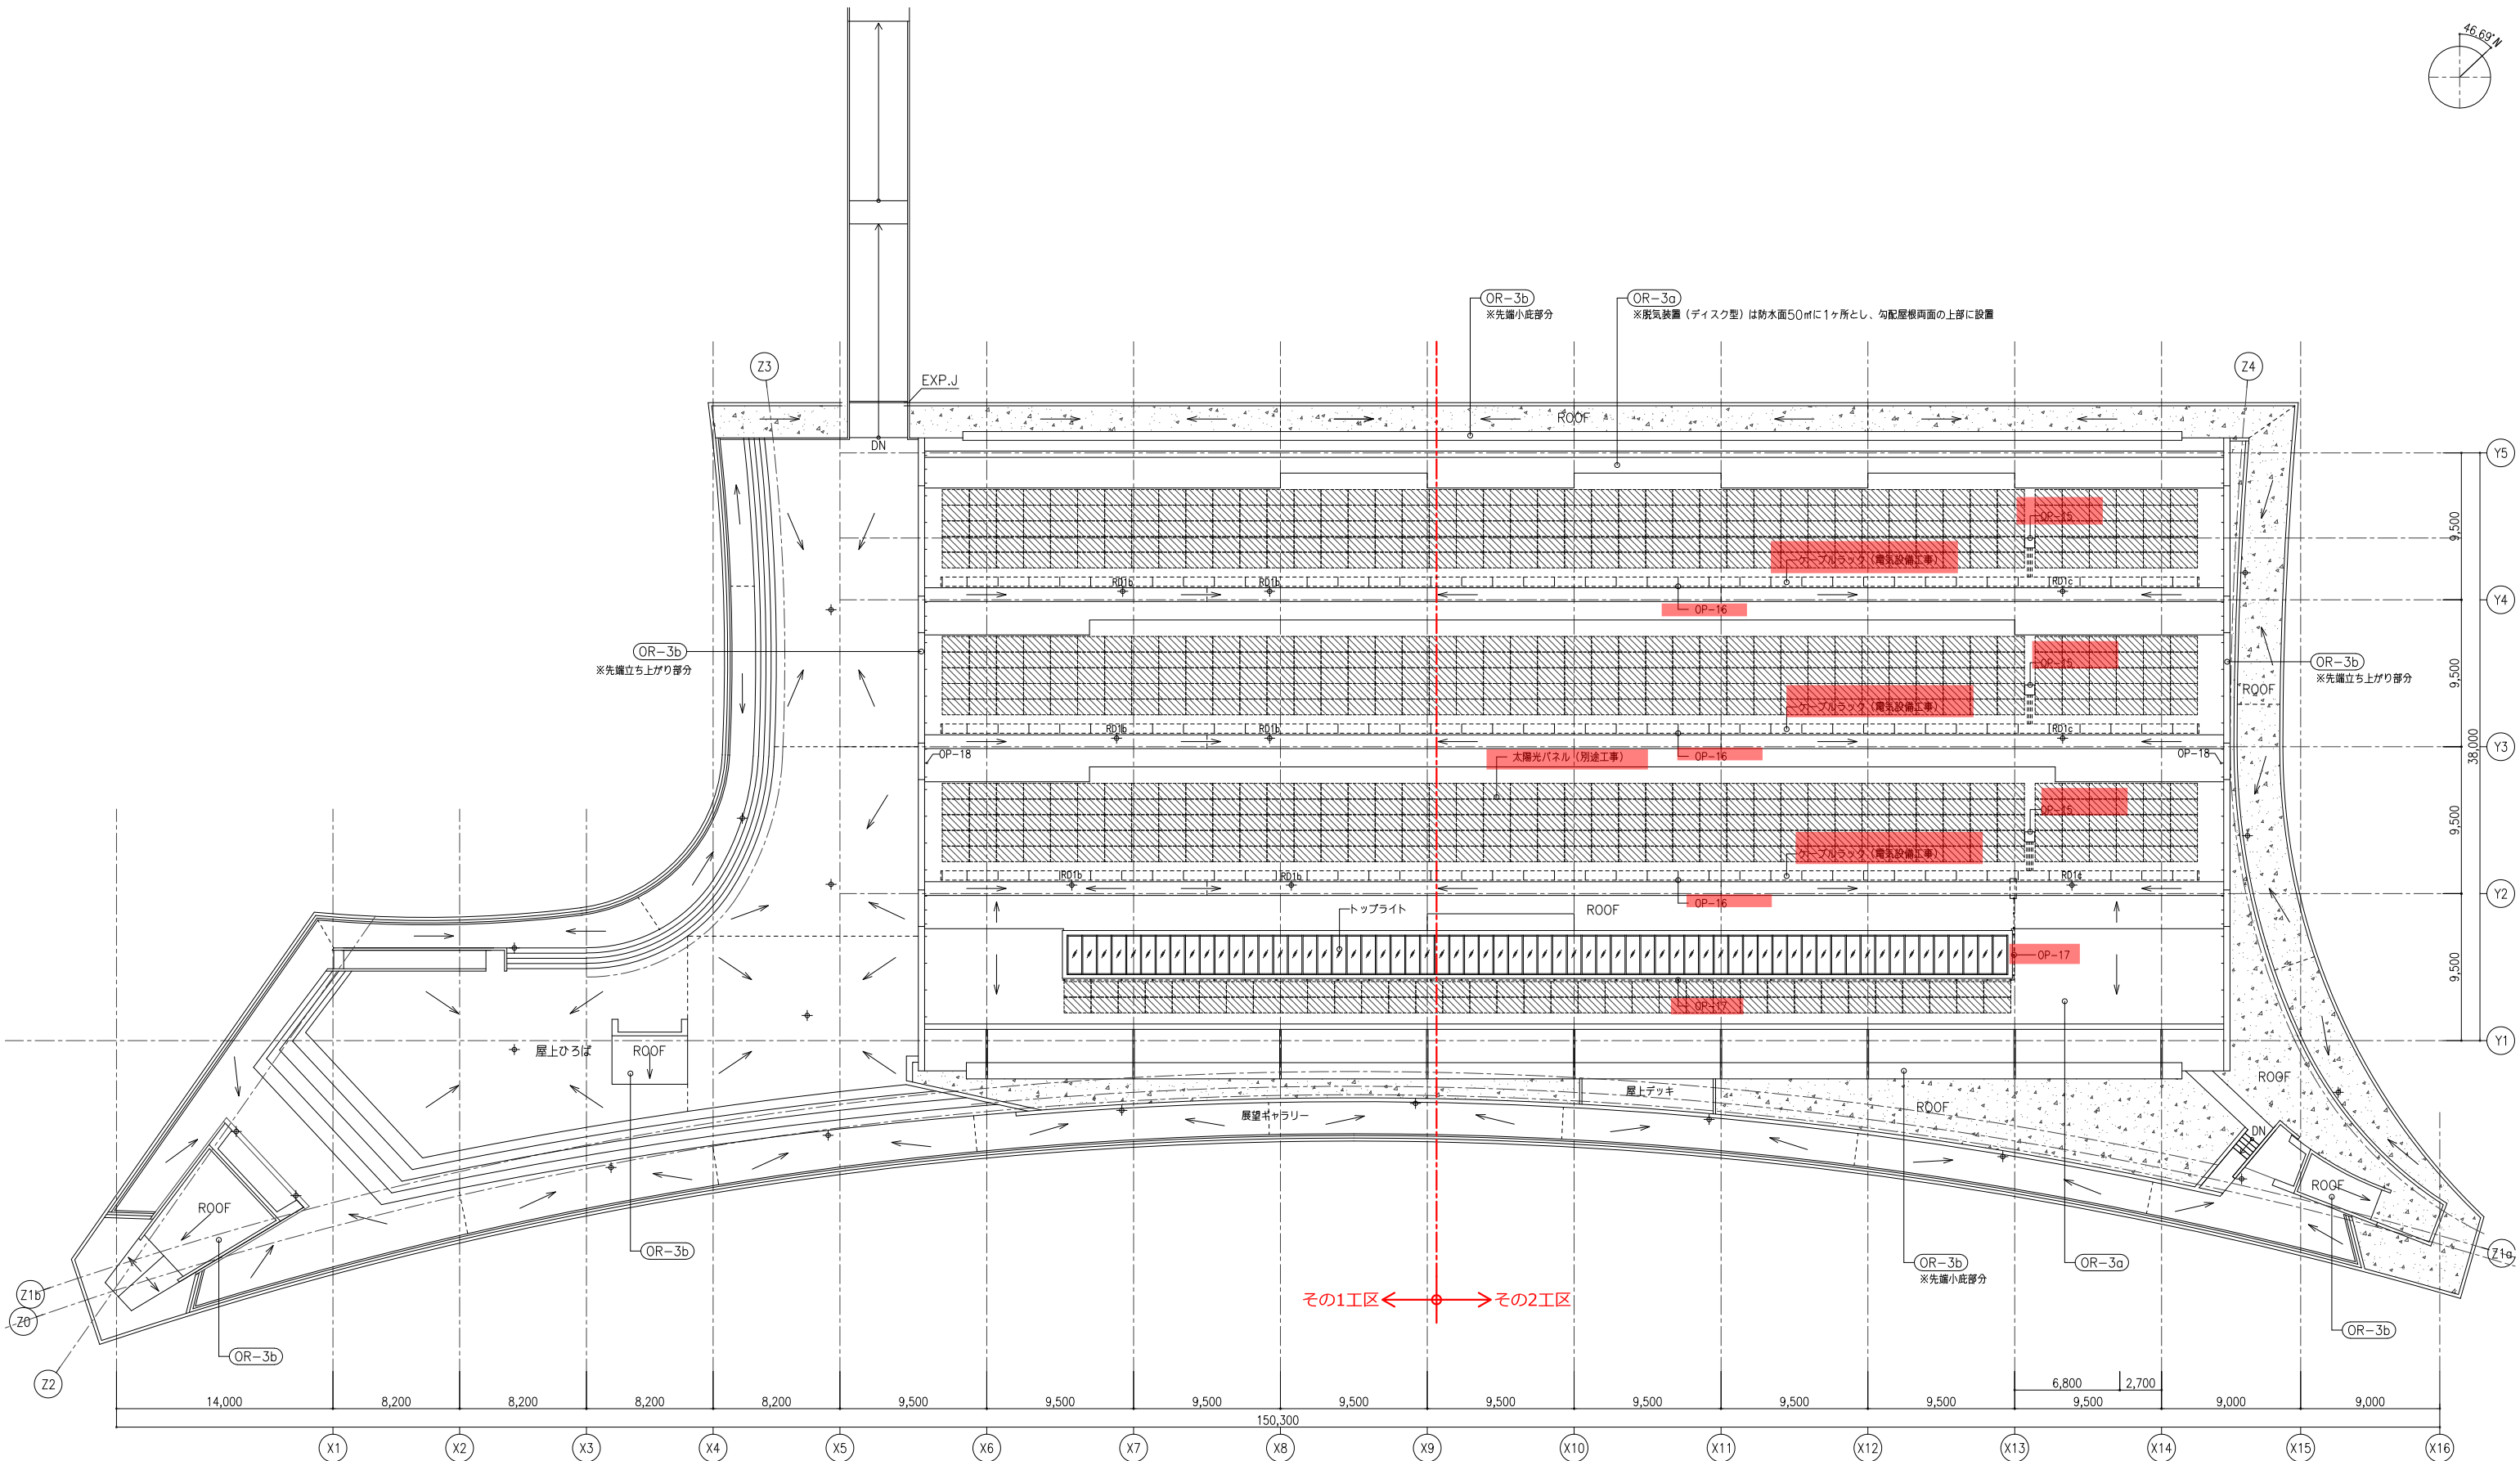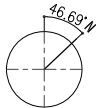

凡 例 ※2階レベルの屋根仕様、RD仕様は2階平面図に記載。OR-**、OP-**は外部仕上表、仕上詳細図、部分詳細図による。											
OR-1a~c	アスファルト防水 保護コンクリートt80	OR-2c	アスファルト防水 保護用化粧砂利敷きt50 コンクリート下地	RD1a	ルーフドレン金物 (縦形) 80A	OP-15	太陽光発電設備ブルボックスカバー				
	XPS (3種bA/a:t150、b:t100、c:t50)	OR-3a	ウレタン複合防水 硬質ウレタンフォーム保護板 (2種1号) t150 コンクリート下地	RD1b	ルーフドレン金物 (縦形) 100A	OP-16	太陽光発電設備用ケーブルラック取付け下地金物 @2000				
	コンクリート下地	OR-3b	ウレタン塗膜防水 コンクリート下地	RD1c	ルーフドレン金物 (縦形) 125A		※Z字鋼+支持金物は防水工事、架台 (アングル金物) は金物工事				
OR-1d	アスファルト防水 保護コンクリートt80 コンクリート下地	OR-4	アスファルト系塗膜防水 ※立上り非断熱部	RD2a	ルーフドレン金物 (横引き形) 80A	OP-17	太陽光発電設備用配管取付け下地金物 @2000 Z字鋼+支持金物 (防水工事)				
OR-2a・b	アスファルト防水 保護用化粧砂利敷きt50	OR-6	乾式浮床仕上げ コンクリートパネル t40、600×600	RD2b	ルーフドレン金物 (横引き形) 100A	OP-18	観綱用丸環 @2000				
	XPS (3種bA/a:t150、b:t50)										
	コンクリート下地										



NOTE	


代表となる設計者	一級建築士 210026 号	加藤 誠	庵匠	WORK	R6 登別市本庁舎建設建築主体工事	NO	A- 040
その他の設計者	一級建築士 350787 号	池村 菜々	庵匠	TITLE	屋根伏せ図		管理建築士
その他の設計者				SCALE	A1: 1/200 A3: 1/400		一級建築士 314452 号
							村岡 健

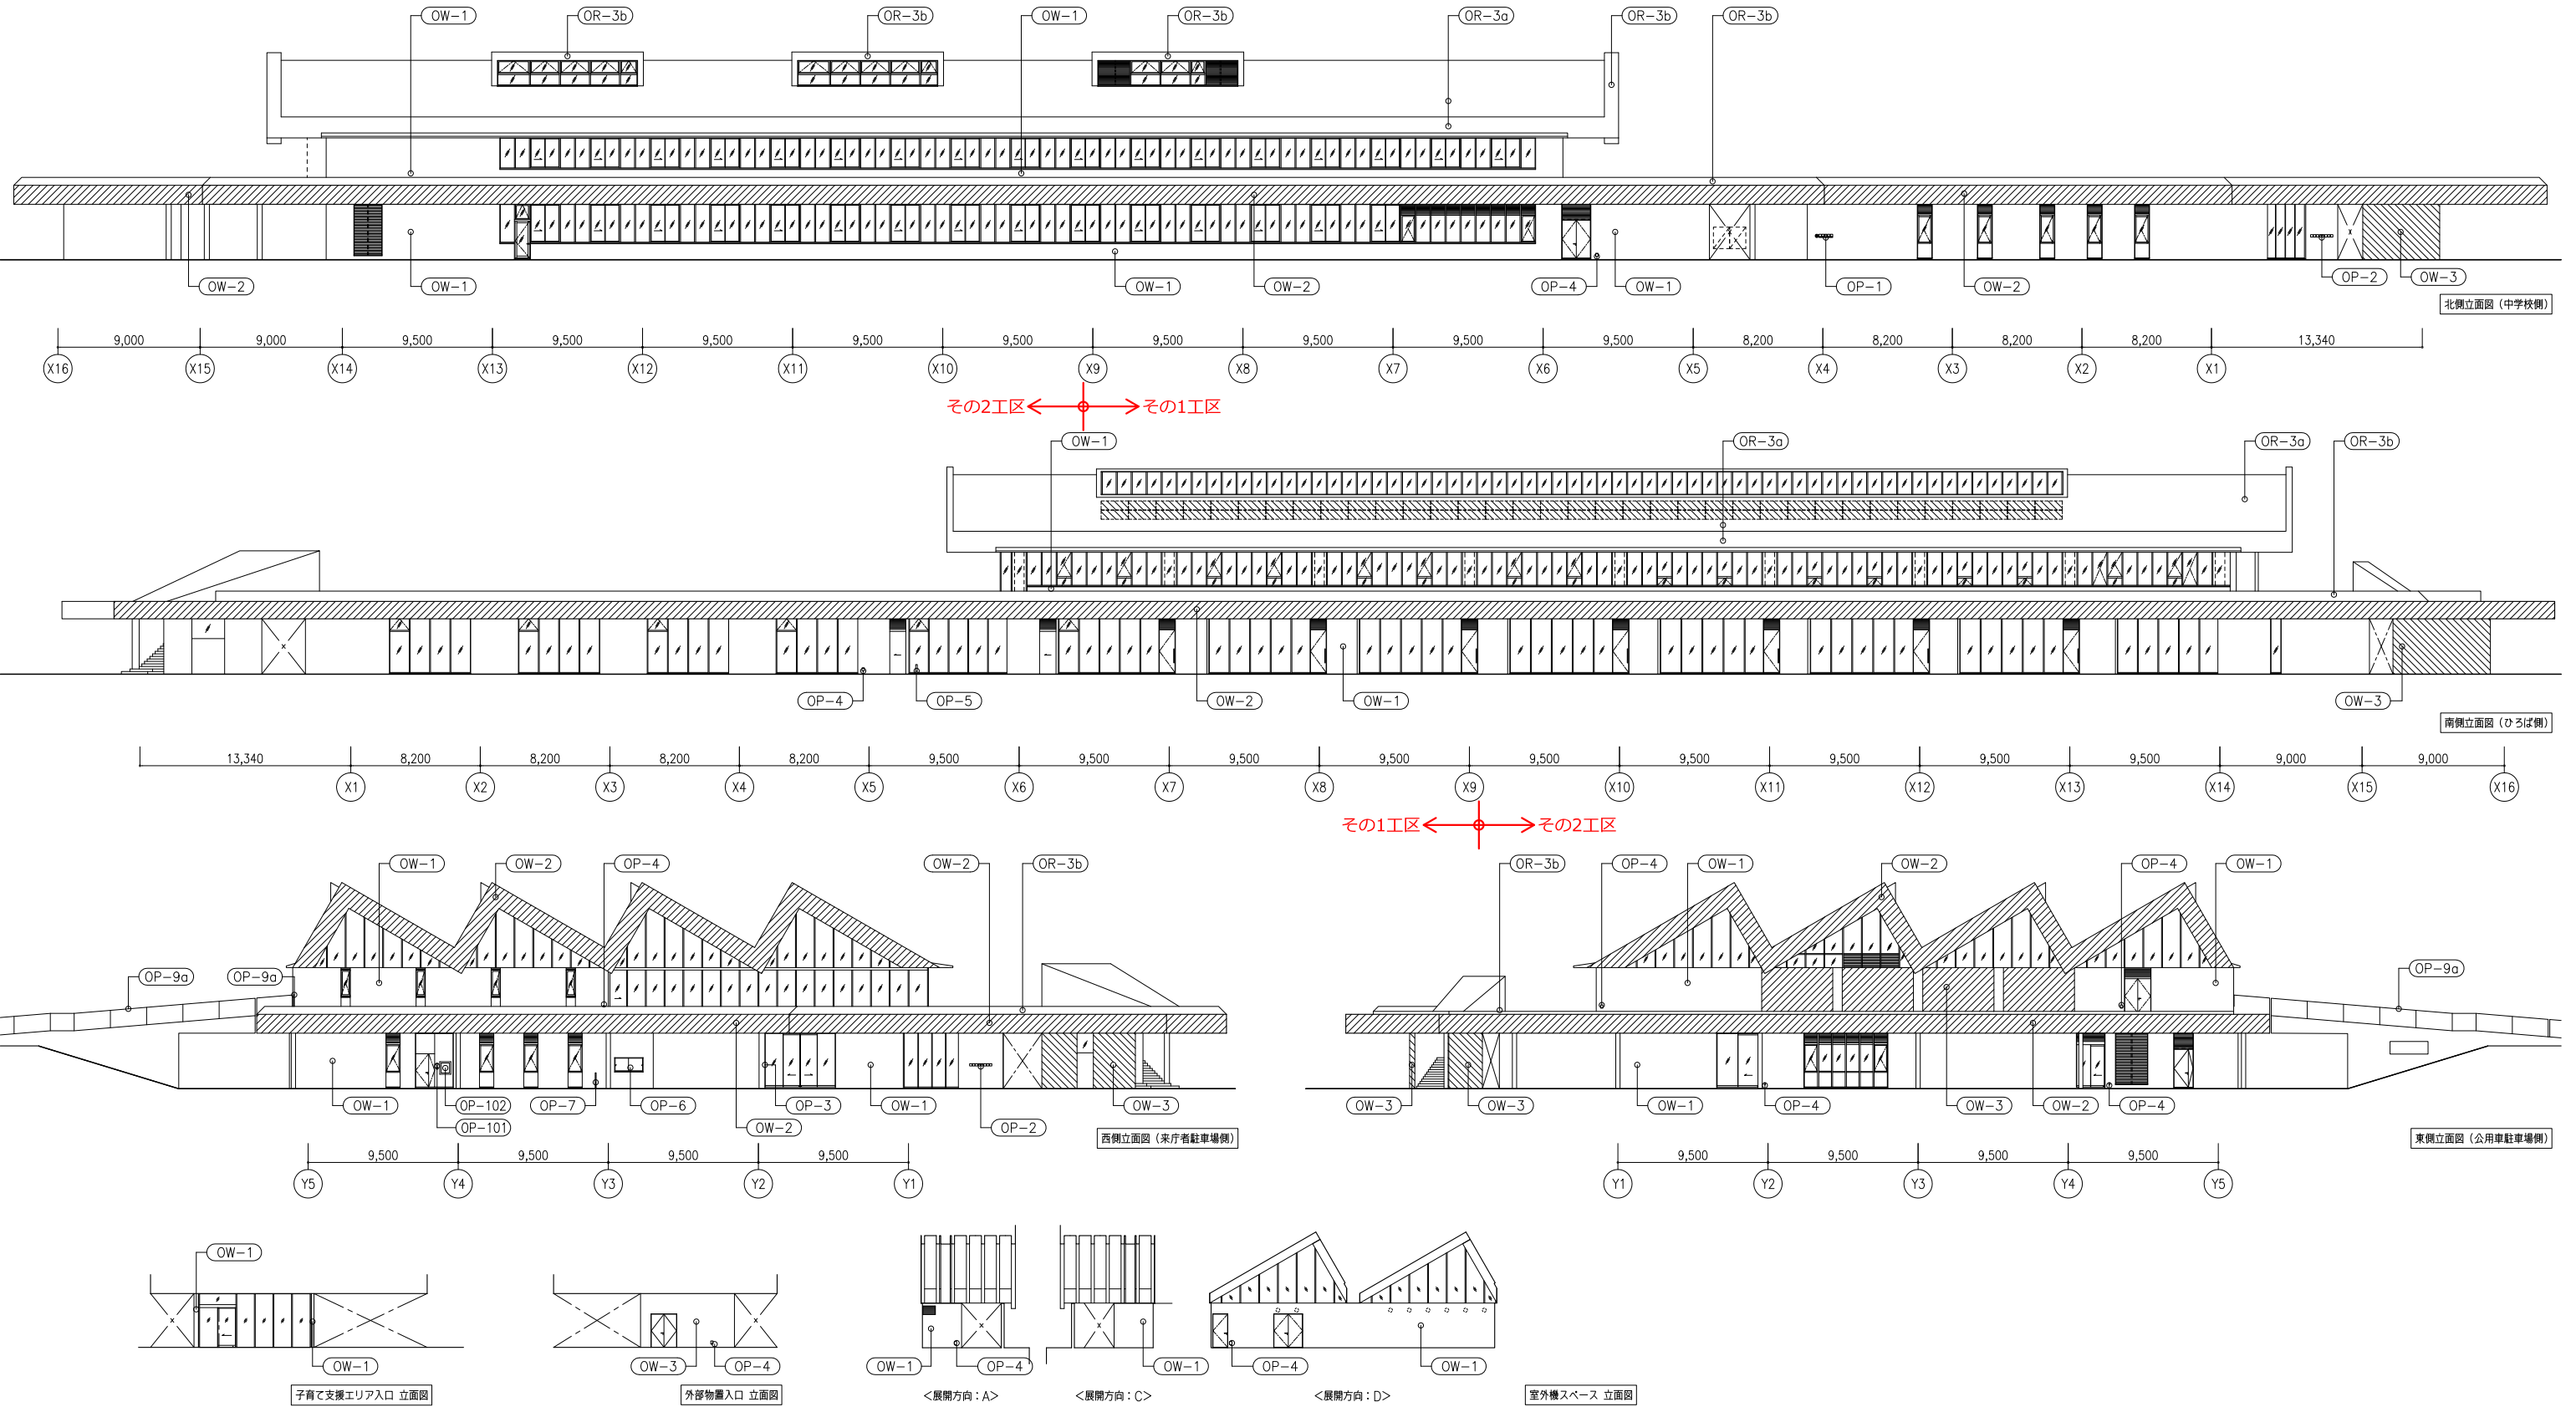


凡 例 ※OW-**, OR-**, OP-**は外部仕上表、仕上詳細図、部分詳細図による。											
OW-1	湿式外断熱工法 EPS保温板(特号)t150 コンクリート下地	OR-1a~c	アスファルト防水 保護コンクリートt80	OR-2c	アスファルト防水 保護用化粧砂利敷きt50 コンクリート下地	OP-1	銘名サイン(庁舎)	OP-9a	ガラス手摺 H1100 + 自立手摺(2段) H800	OP-101	金網機関インターホン(別途工事)
OW-2	フッ素樹脂塗装 コンクリート化粧打放し		XPS(3種bA) /a:t150、b:t100、c:t50)	OR-3a	ウレタン複合防水 硬質ウレタンフォーム保温板(2種1号)t150 コンクリート下地	OP-2	銘名サイン(子育て支援エリア)	OP-9b	ガラス手摺 H1100	OP-102	夜間金庫(別途工事)
OW-3	薄付仕上塗材 コンクリート下地		コンクリート下地	OR-3b	ウレタン塗膜防水 コンクリート下地	OP-3	インターホン・音声スピーカー取付金物				
		OR-1d	アスファルト防水 保護コンクリートt80 コンクリート下地	OR-4	アスファルト系塗膜防水 ※立上り非断熱部	OP-4	屋外コンセントボックス				
		OR-2a・b	アスファルト防水 保護用化粧砂利敷きt50	OR-5	塩ビシート防水 金属サンドイッチ断熱パネルt35 鉄骨下地	OP-5	屋外手洗い				
			XPS(3種bA) /a:t150、b:t50)			OP-6	公示板 W1800×H900				
			コンクリート下地			OP-7	犬用係留フックボール				

BNK Atelier BNK Co., Ltd	一級建築士事務所登録(石)第426号 株式会社アトリエブंक	NOTE				代表となる設計者		一級建築士 210026 号	加藤 誠	意匠		WORK	R6 登別市本庁舎建設建築主体工事		NO	A- 041	
						その他の設計者		一級建築士 350787 号	池村 菜々	意匠		TITLE	立面図		管理建築士 一級建築士 314452 号		
						その他の設計者						SCALE	A1:1/200 A3:1/400		村岡 健		

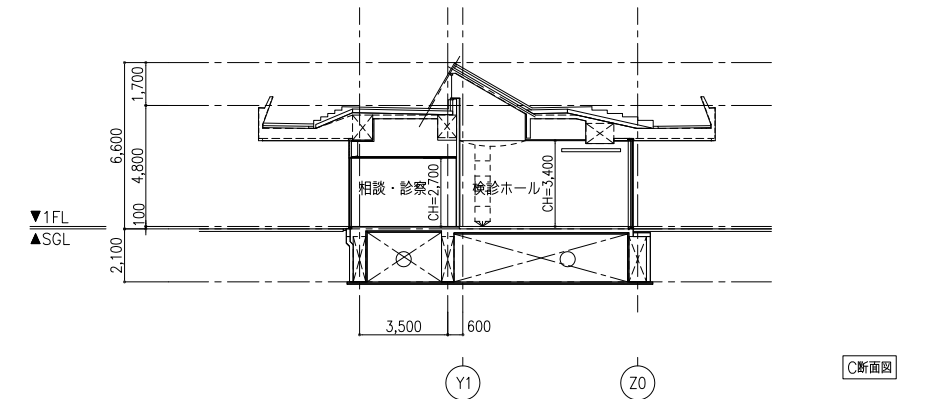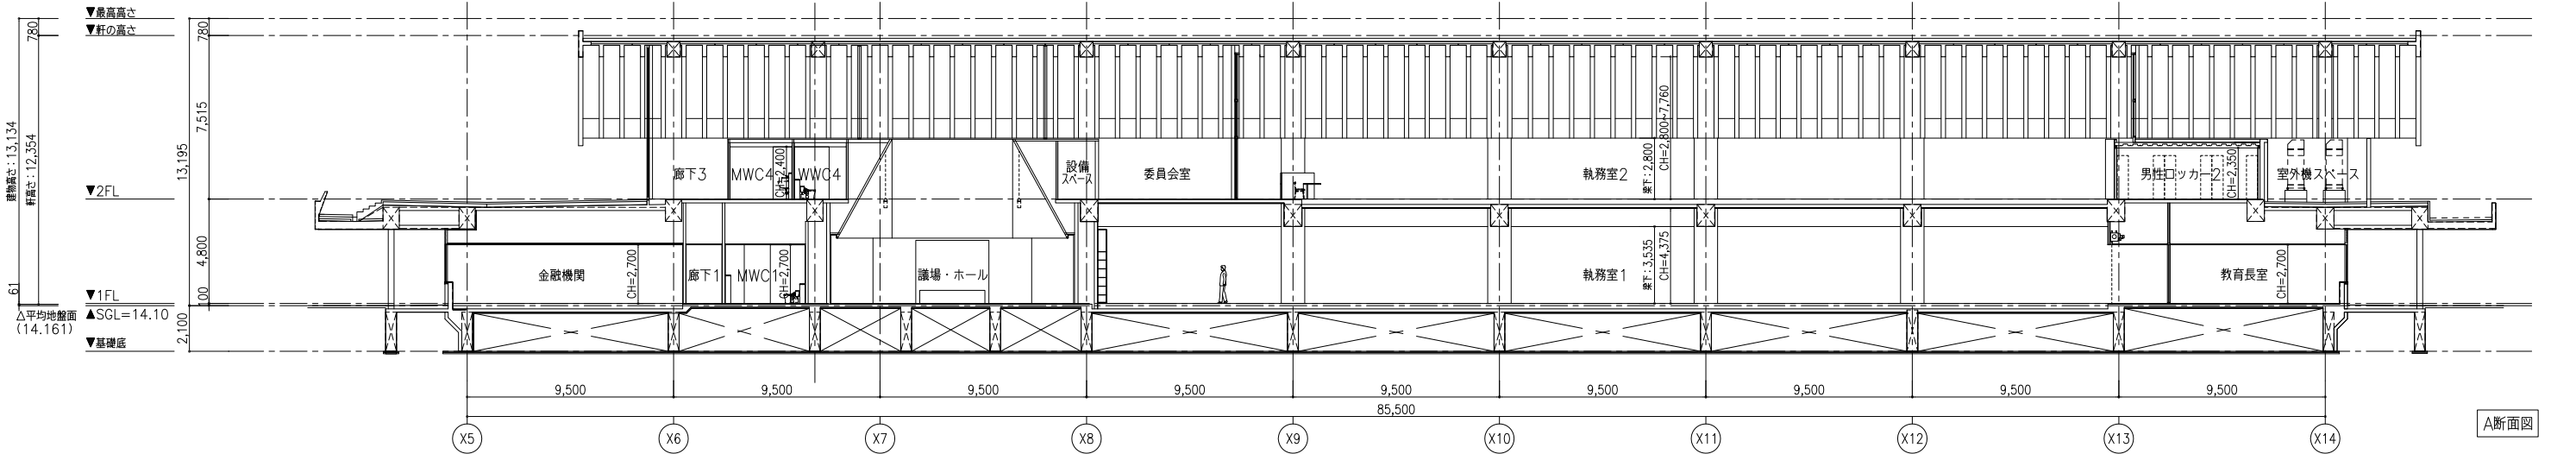


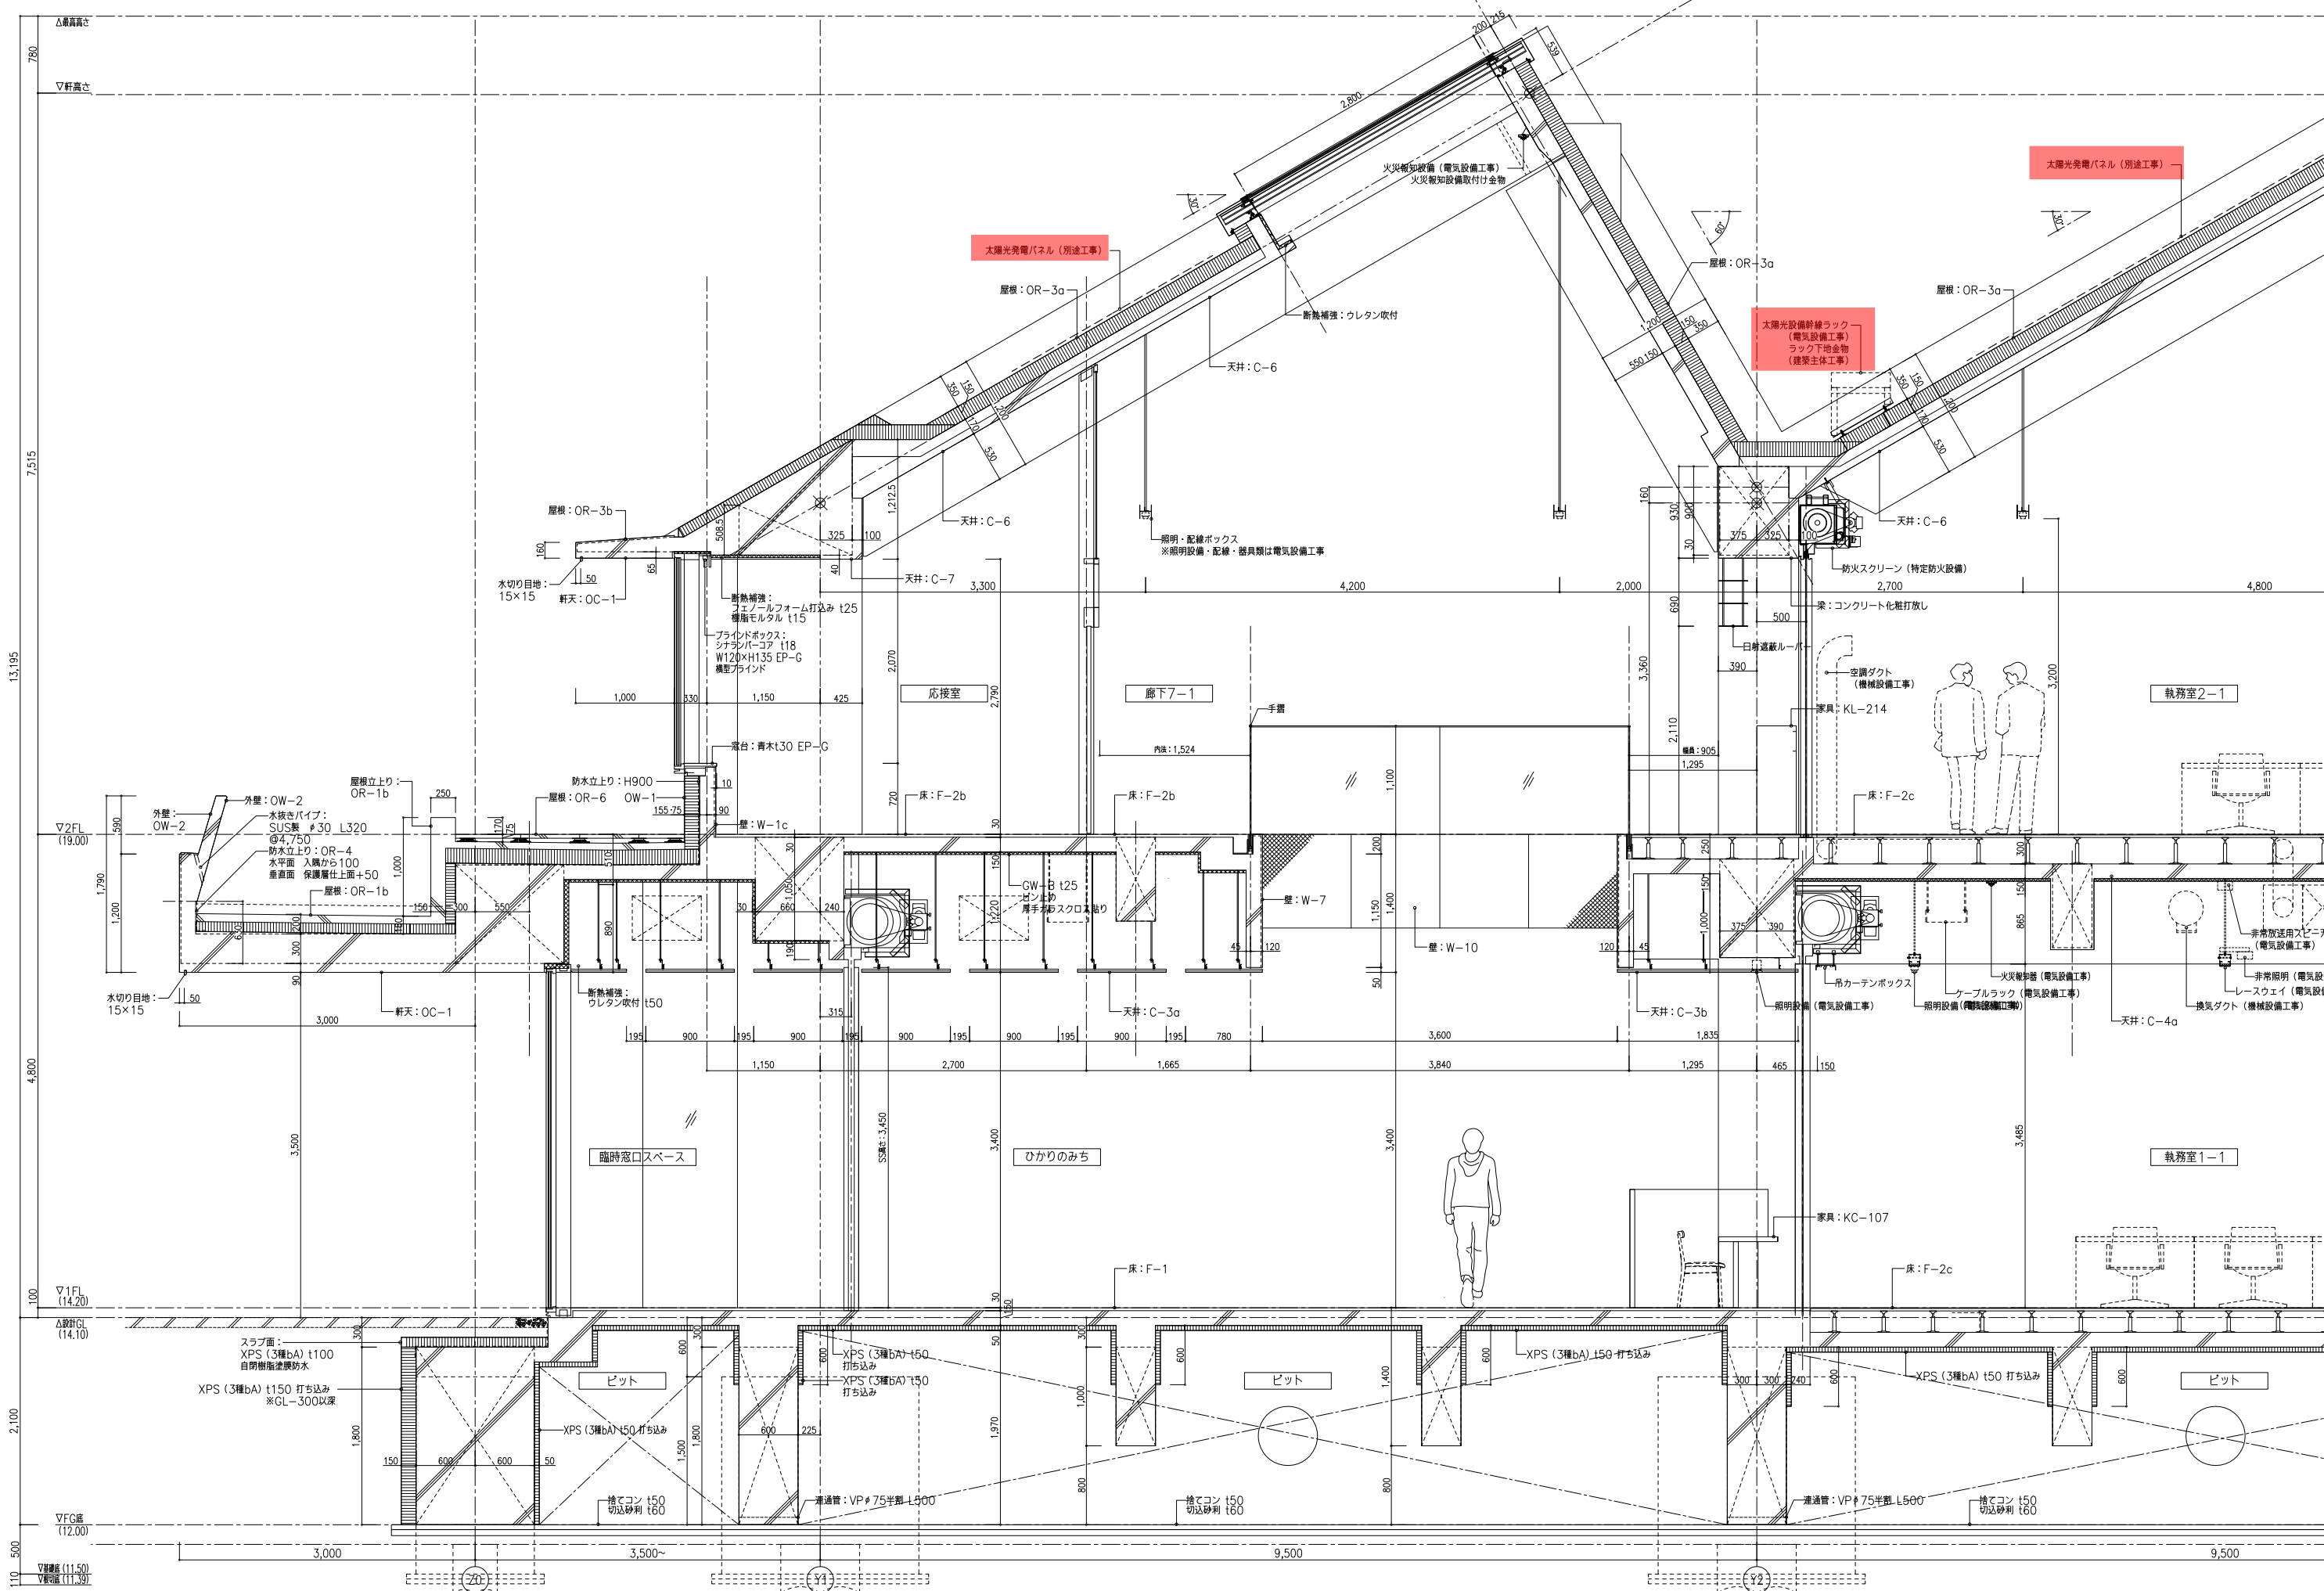


BNK Atelier BNK Co., Ltd	一級建築士事務所登録(石)第426号 株式会社アトリエブノク	代表となる設計者		一級建築士 210026 号	加藤 誠	意匠	WORK	R6 登別市本庁舎建設建築主体工事	No	A-043
		その他の設計者		一級建築士 350787 号	池村 菜々	意匠	TITLE	矩計図 (1) (短手・X10-11間)		
		その他の設計者					SCALE	A1:1/30 (A3:1/60)		

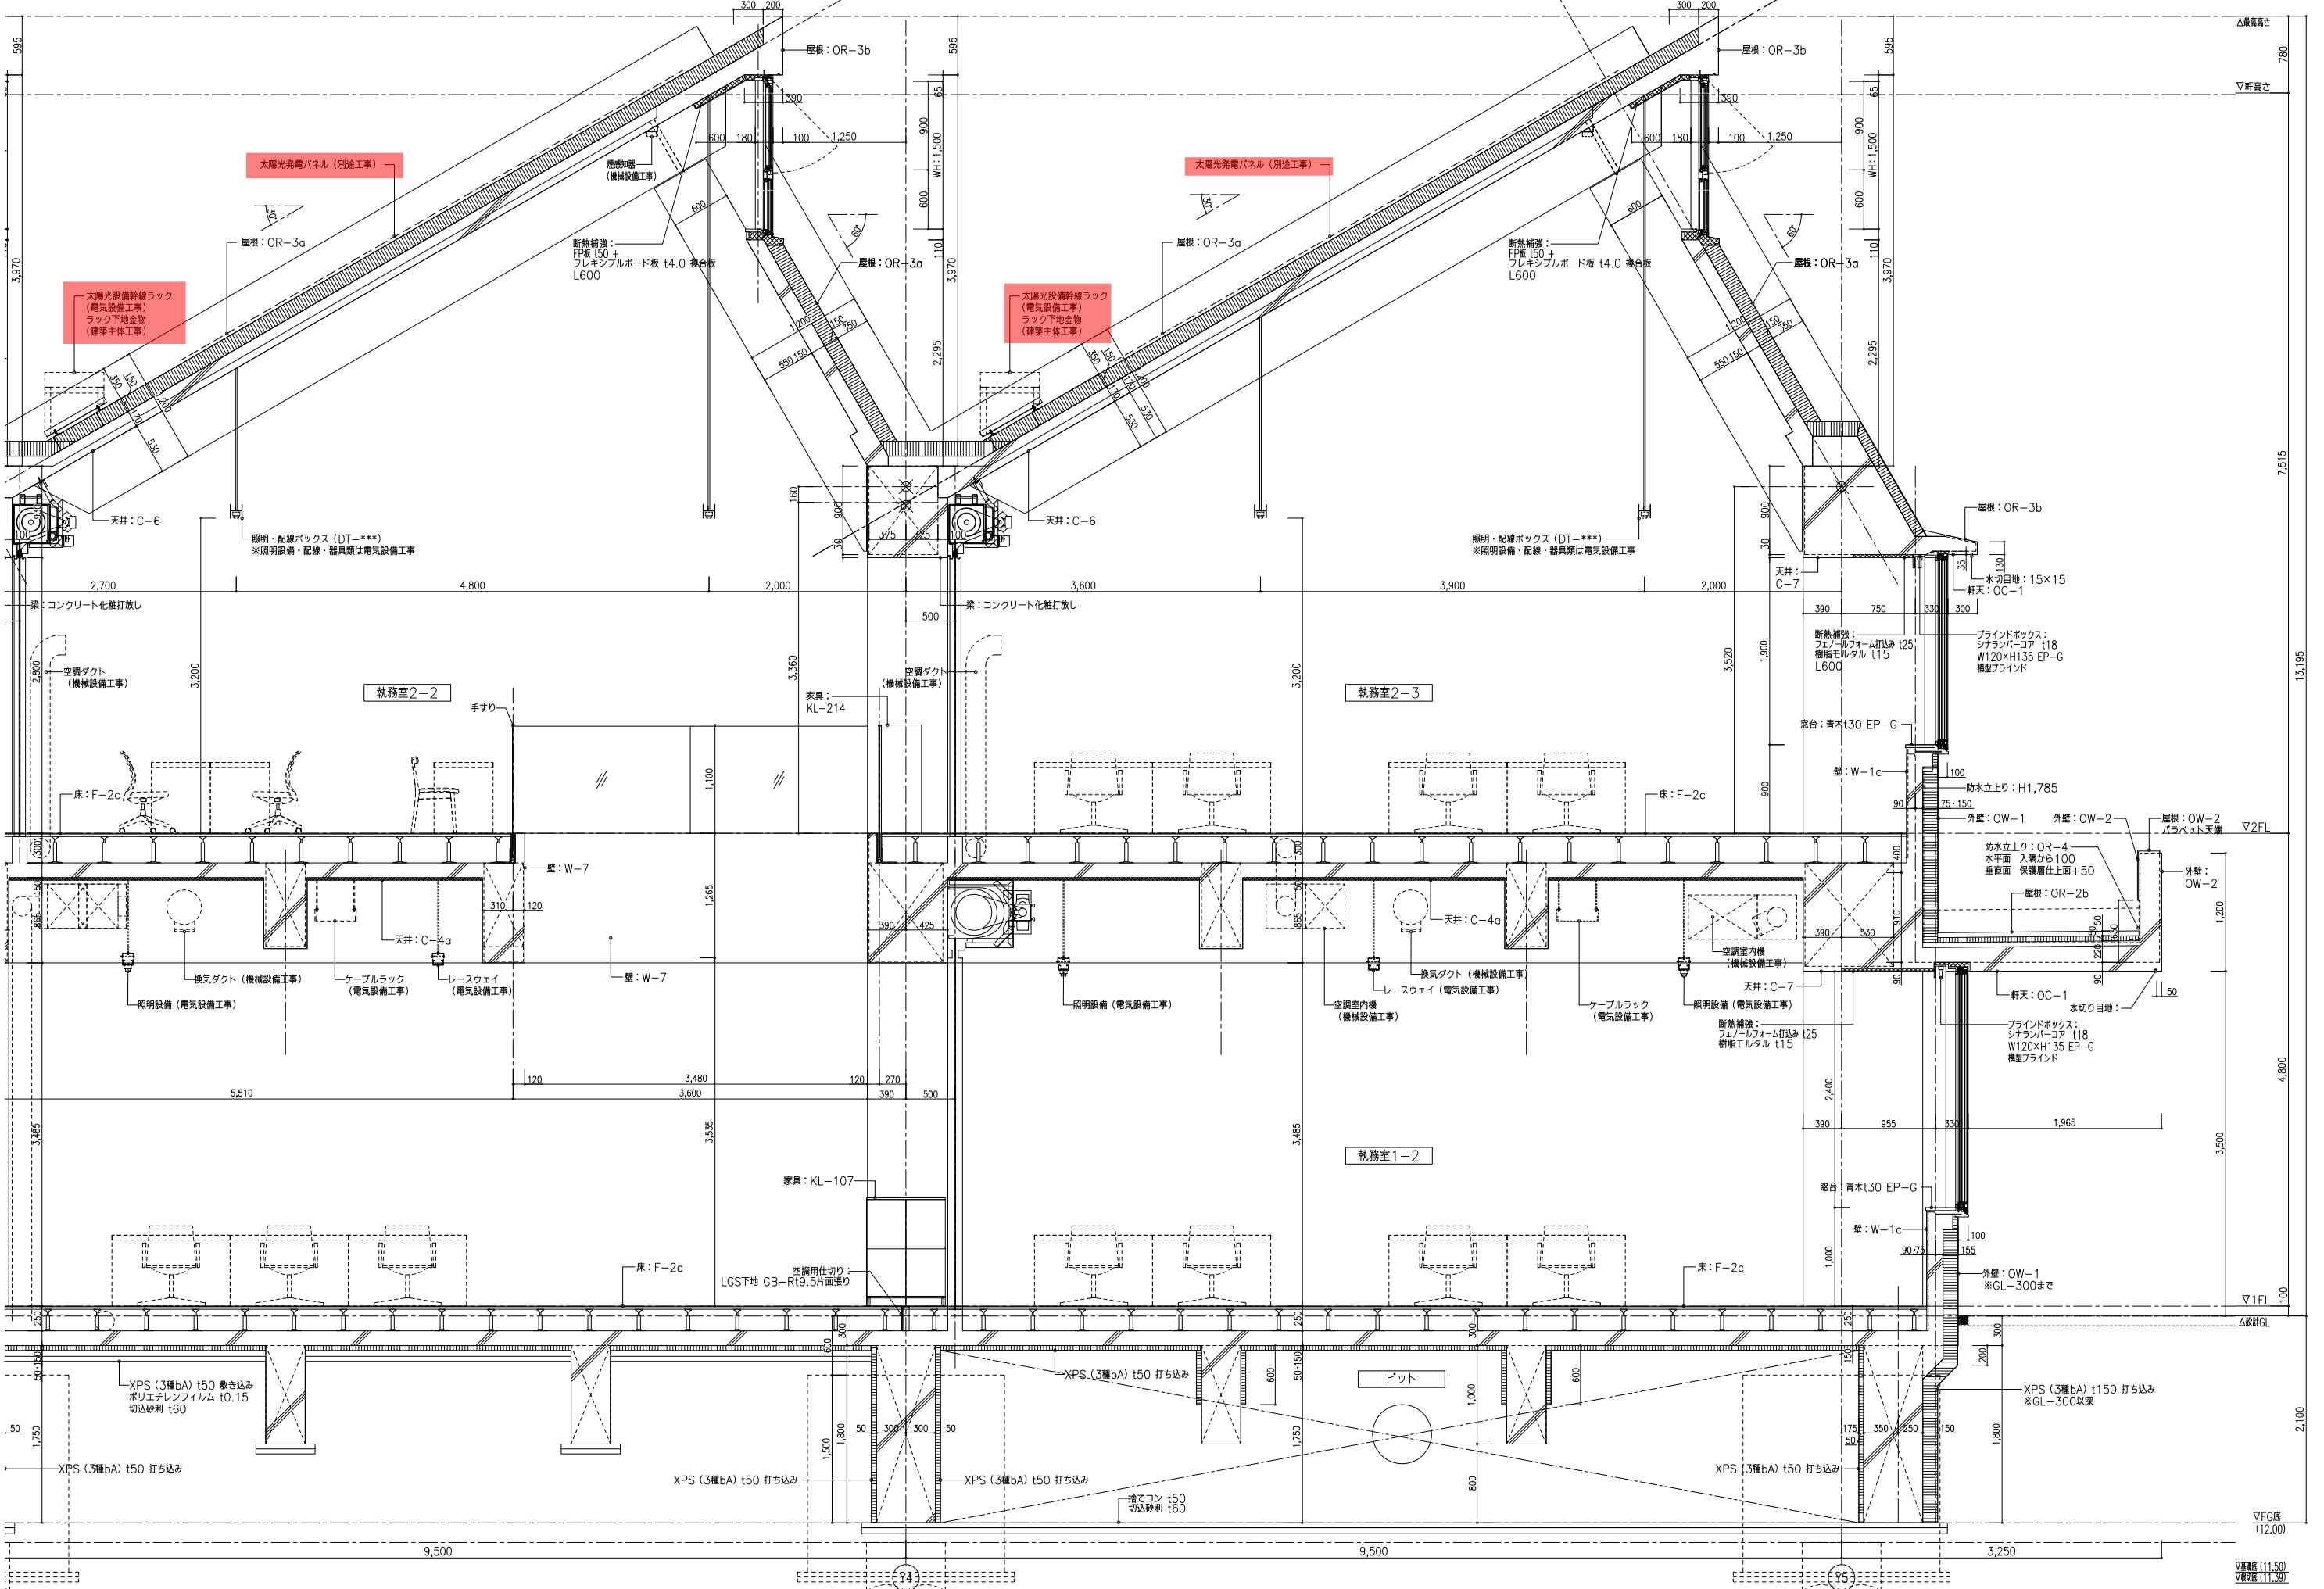



BNK Atelier BNK Co., Ltd	一級建築士事務所登録(石)第426号 株式会社アトリエブnk	NOTE				代表となる設計者				一級建築士 210026 号	加藤 誠	意匠		WORK	R6 登別市本庁舎建設建築主体工事		NO	A-044	
						その他の設計者				一級建築士 350787 号	池村 某々	意匠		TITLE	矩計図 (2) (短手・X10-11間)		管理建築士		
						その他の設計者								SCALE	A1: 1/30 (A3: 1/60)		一級建築士 314452 号		
																	村岡 健		

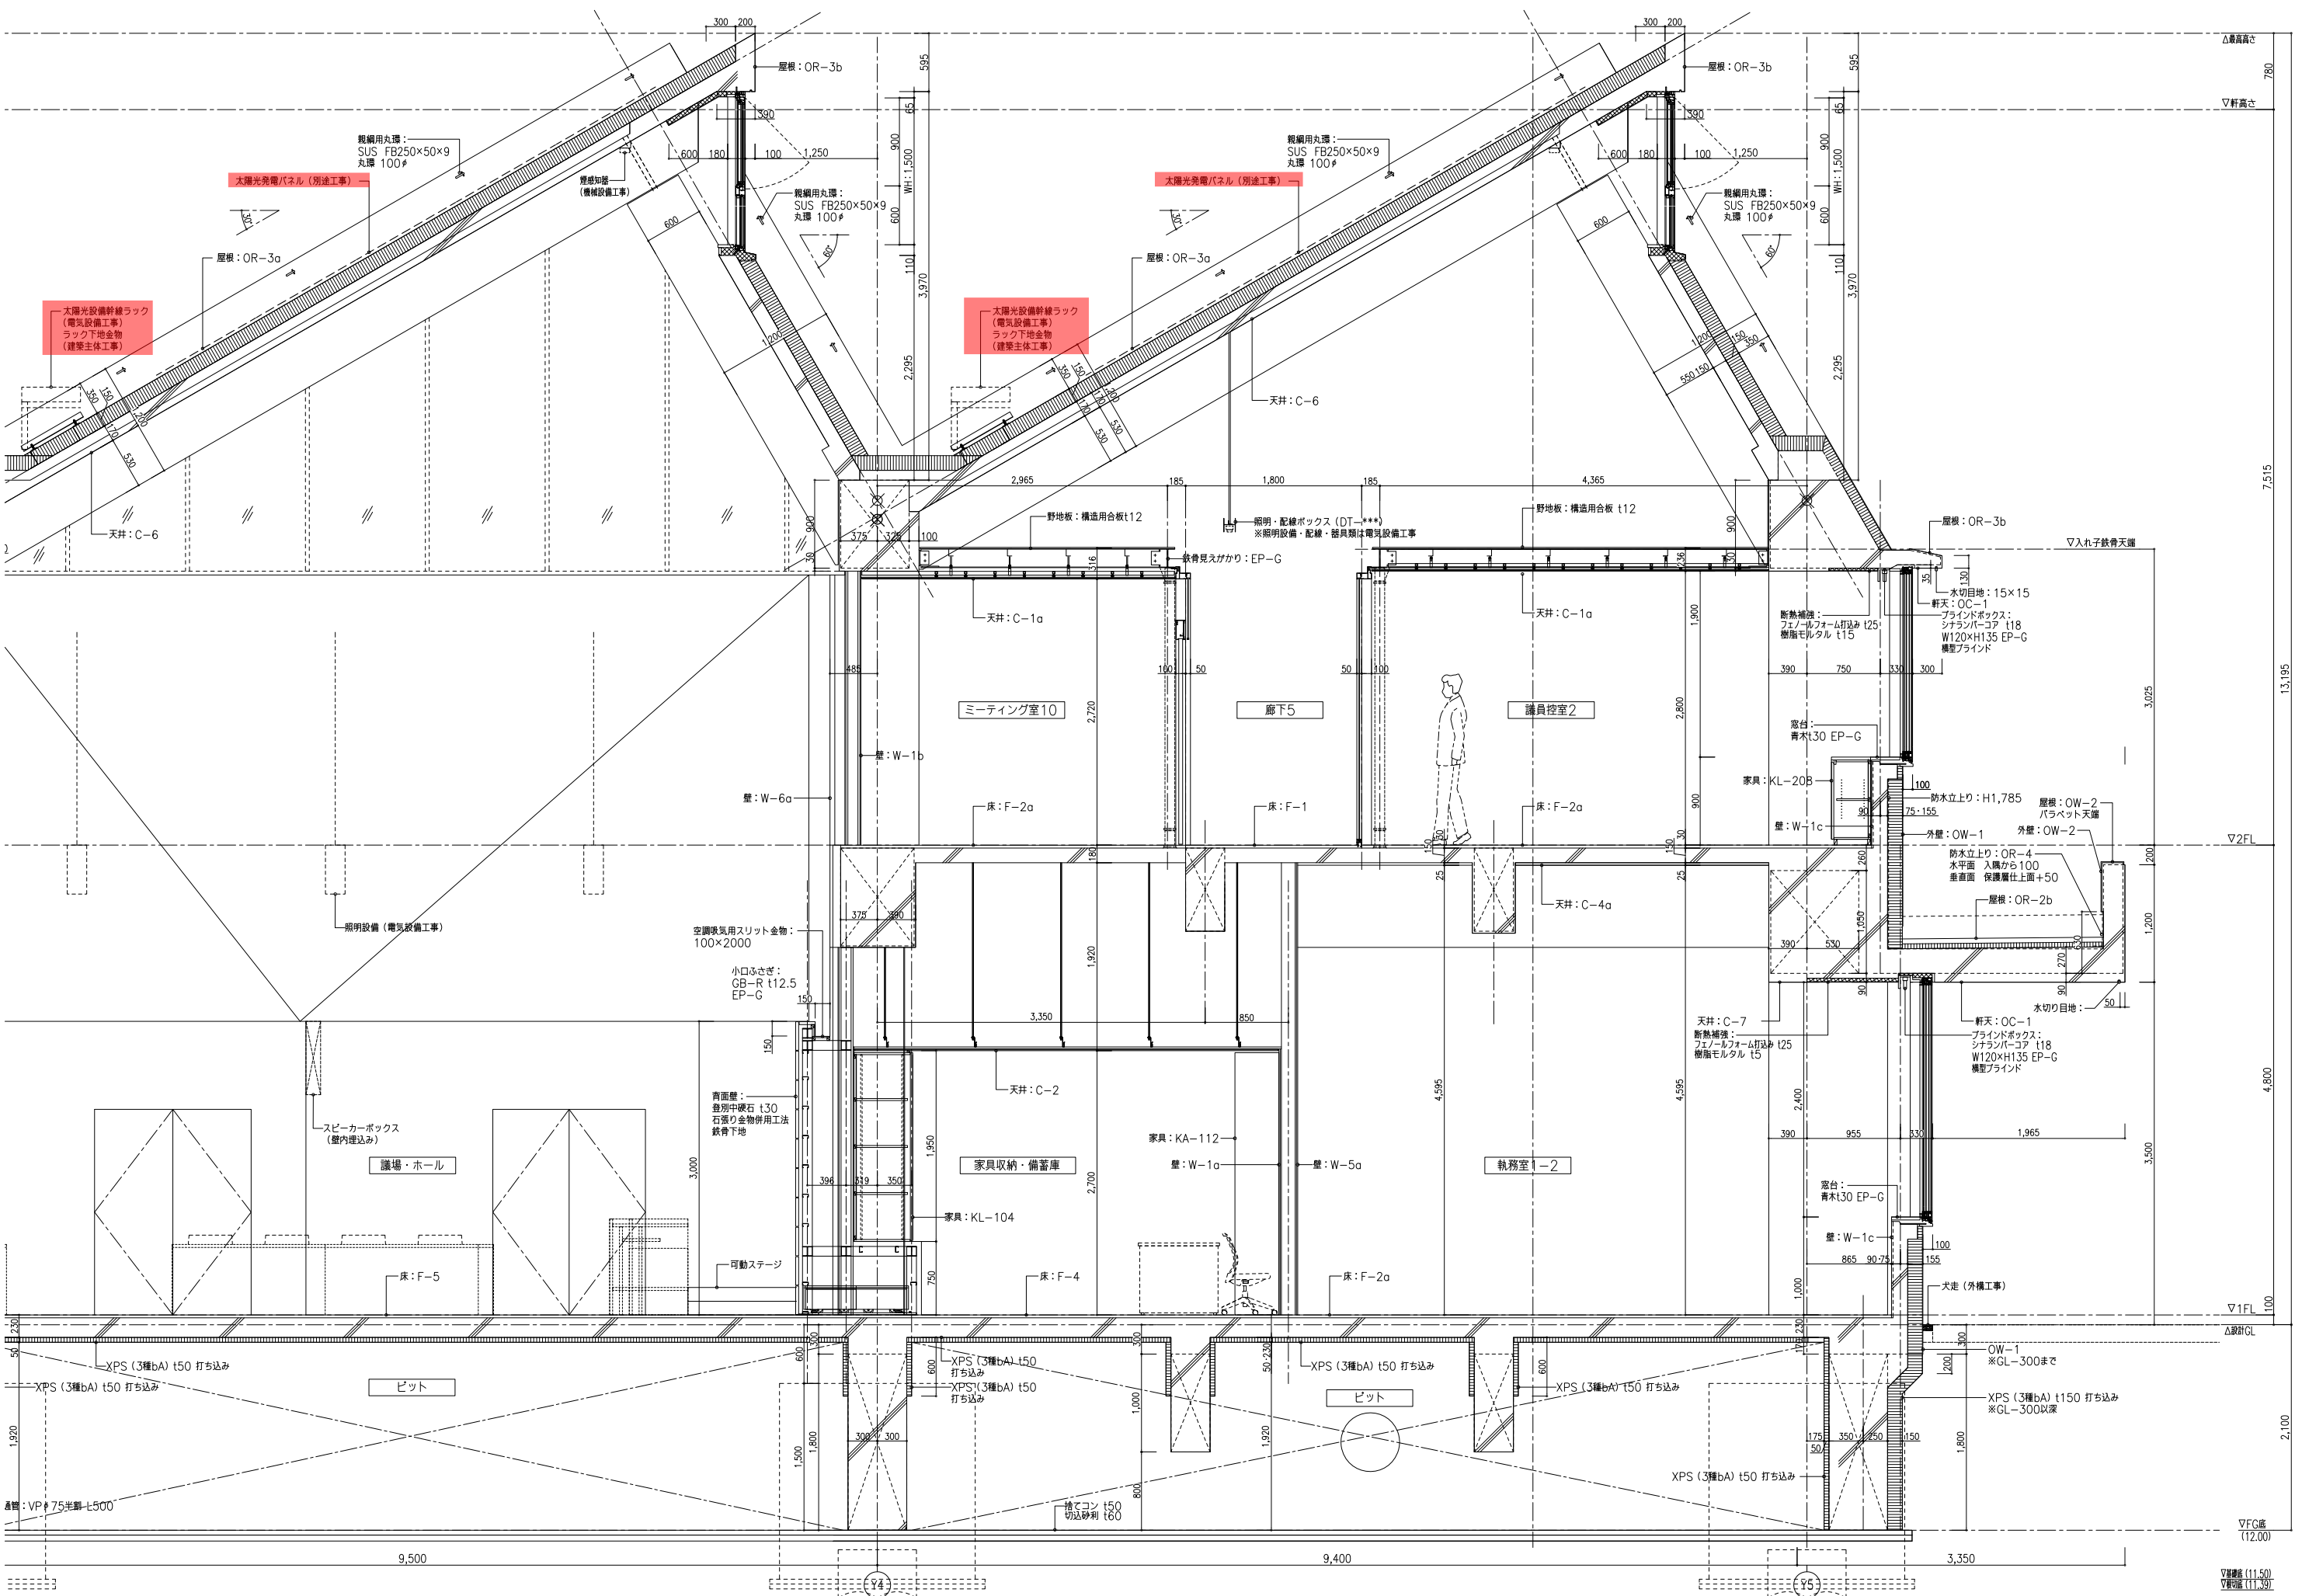



BNK Atelier BNK Co., Ltd	一級建築士事務所登録(石)第426号 株式会社アトリエブंक	NOTE		代表となる設計者	一級建築士 210026 号	加藤 誠	意匠	WORK	R6 登別市本庁舎建設建築主体工事	NO	A-046
				その他の設計者	一級建築士 350787 号	池村 菜々	意匠	TITLE	短計図 (4) (短手・X7-8間)	管理建築士	
				その他の設計者				SCALE	A1:1/30 (A3:1/60)	一級建築士 314452 号	
										村岡 健	

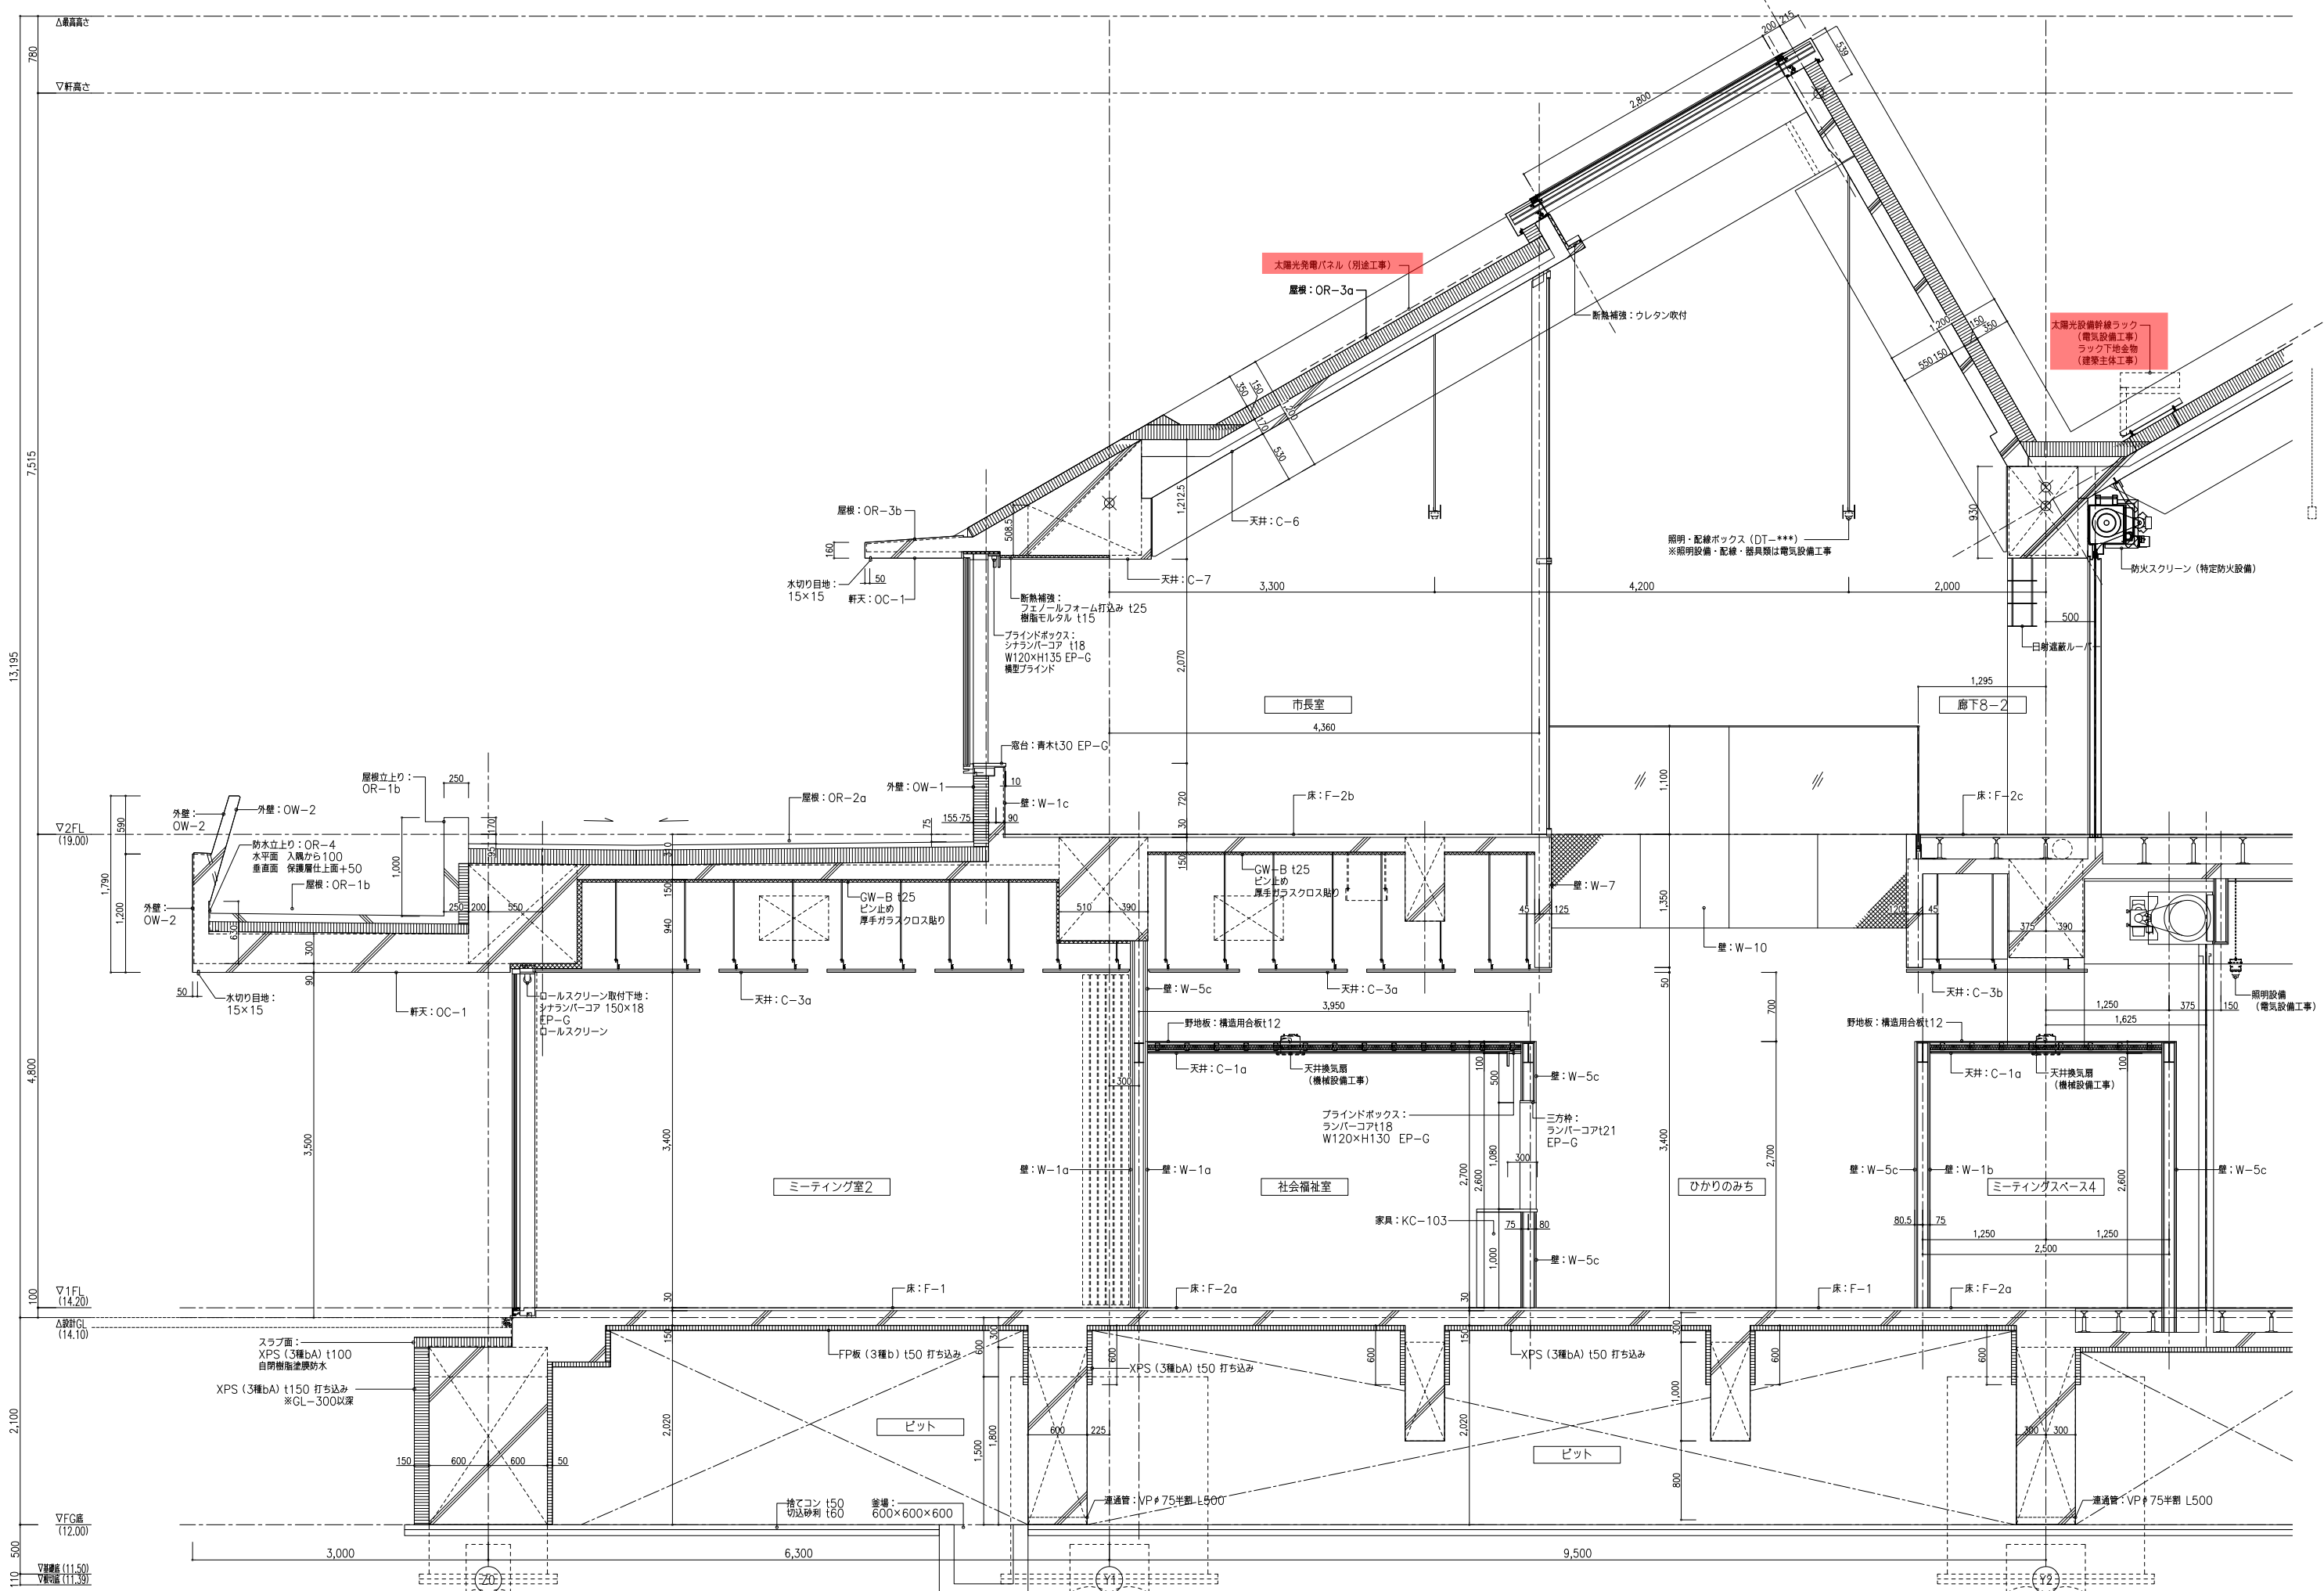



BNK Atelier BNK Co.,Ltd	一級建築士事務所登録(石)第426号 株式会社アトリエブंक	NOTE	代表となる設計者	一級建築士 210026 号	加藤 誠	意匠		WORK	R6 登別市本庁舎建設建築主体工事	NO	A-047
			その他の設計者	一級建築士 350787 号	池村 某々	意匠		TITLE	矩計図 (5) (短手・X12-13間)		
			その他の設計者					SCALE	A1: 1/30 (A3: 1/60)	村岡 健	

 
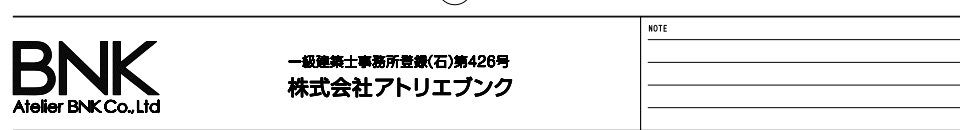




代表となる設計者	一級建築士 210026 号	加藤 誠	電匠	WORK	R6 登別市本庁舎建設建築主体工事	NO	A-049
その他の設計者	一級建築士 350787 号	池村 菜々	電匠	TITLE	矩計図(7)(短手×6-7間)	管理建築士	
						一級建築士 314452 号	
その他の設計者				SCALE	A1:1/30 (A3:1/60)	村岡 健	

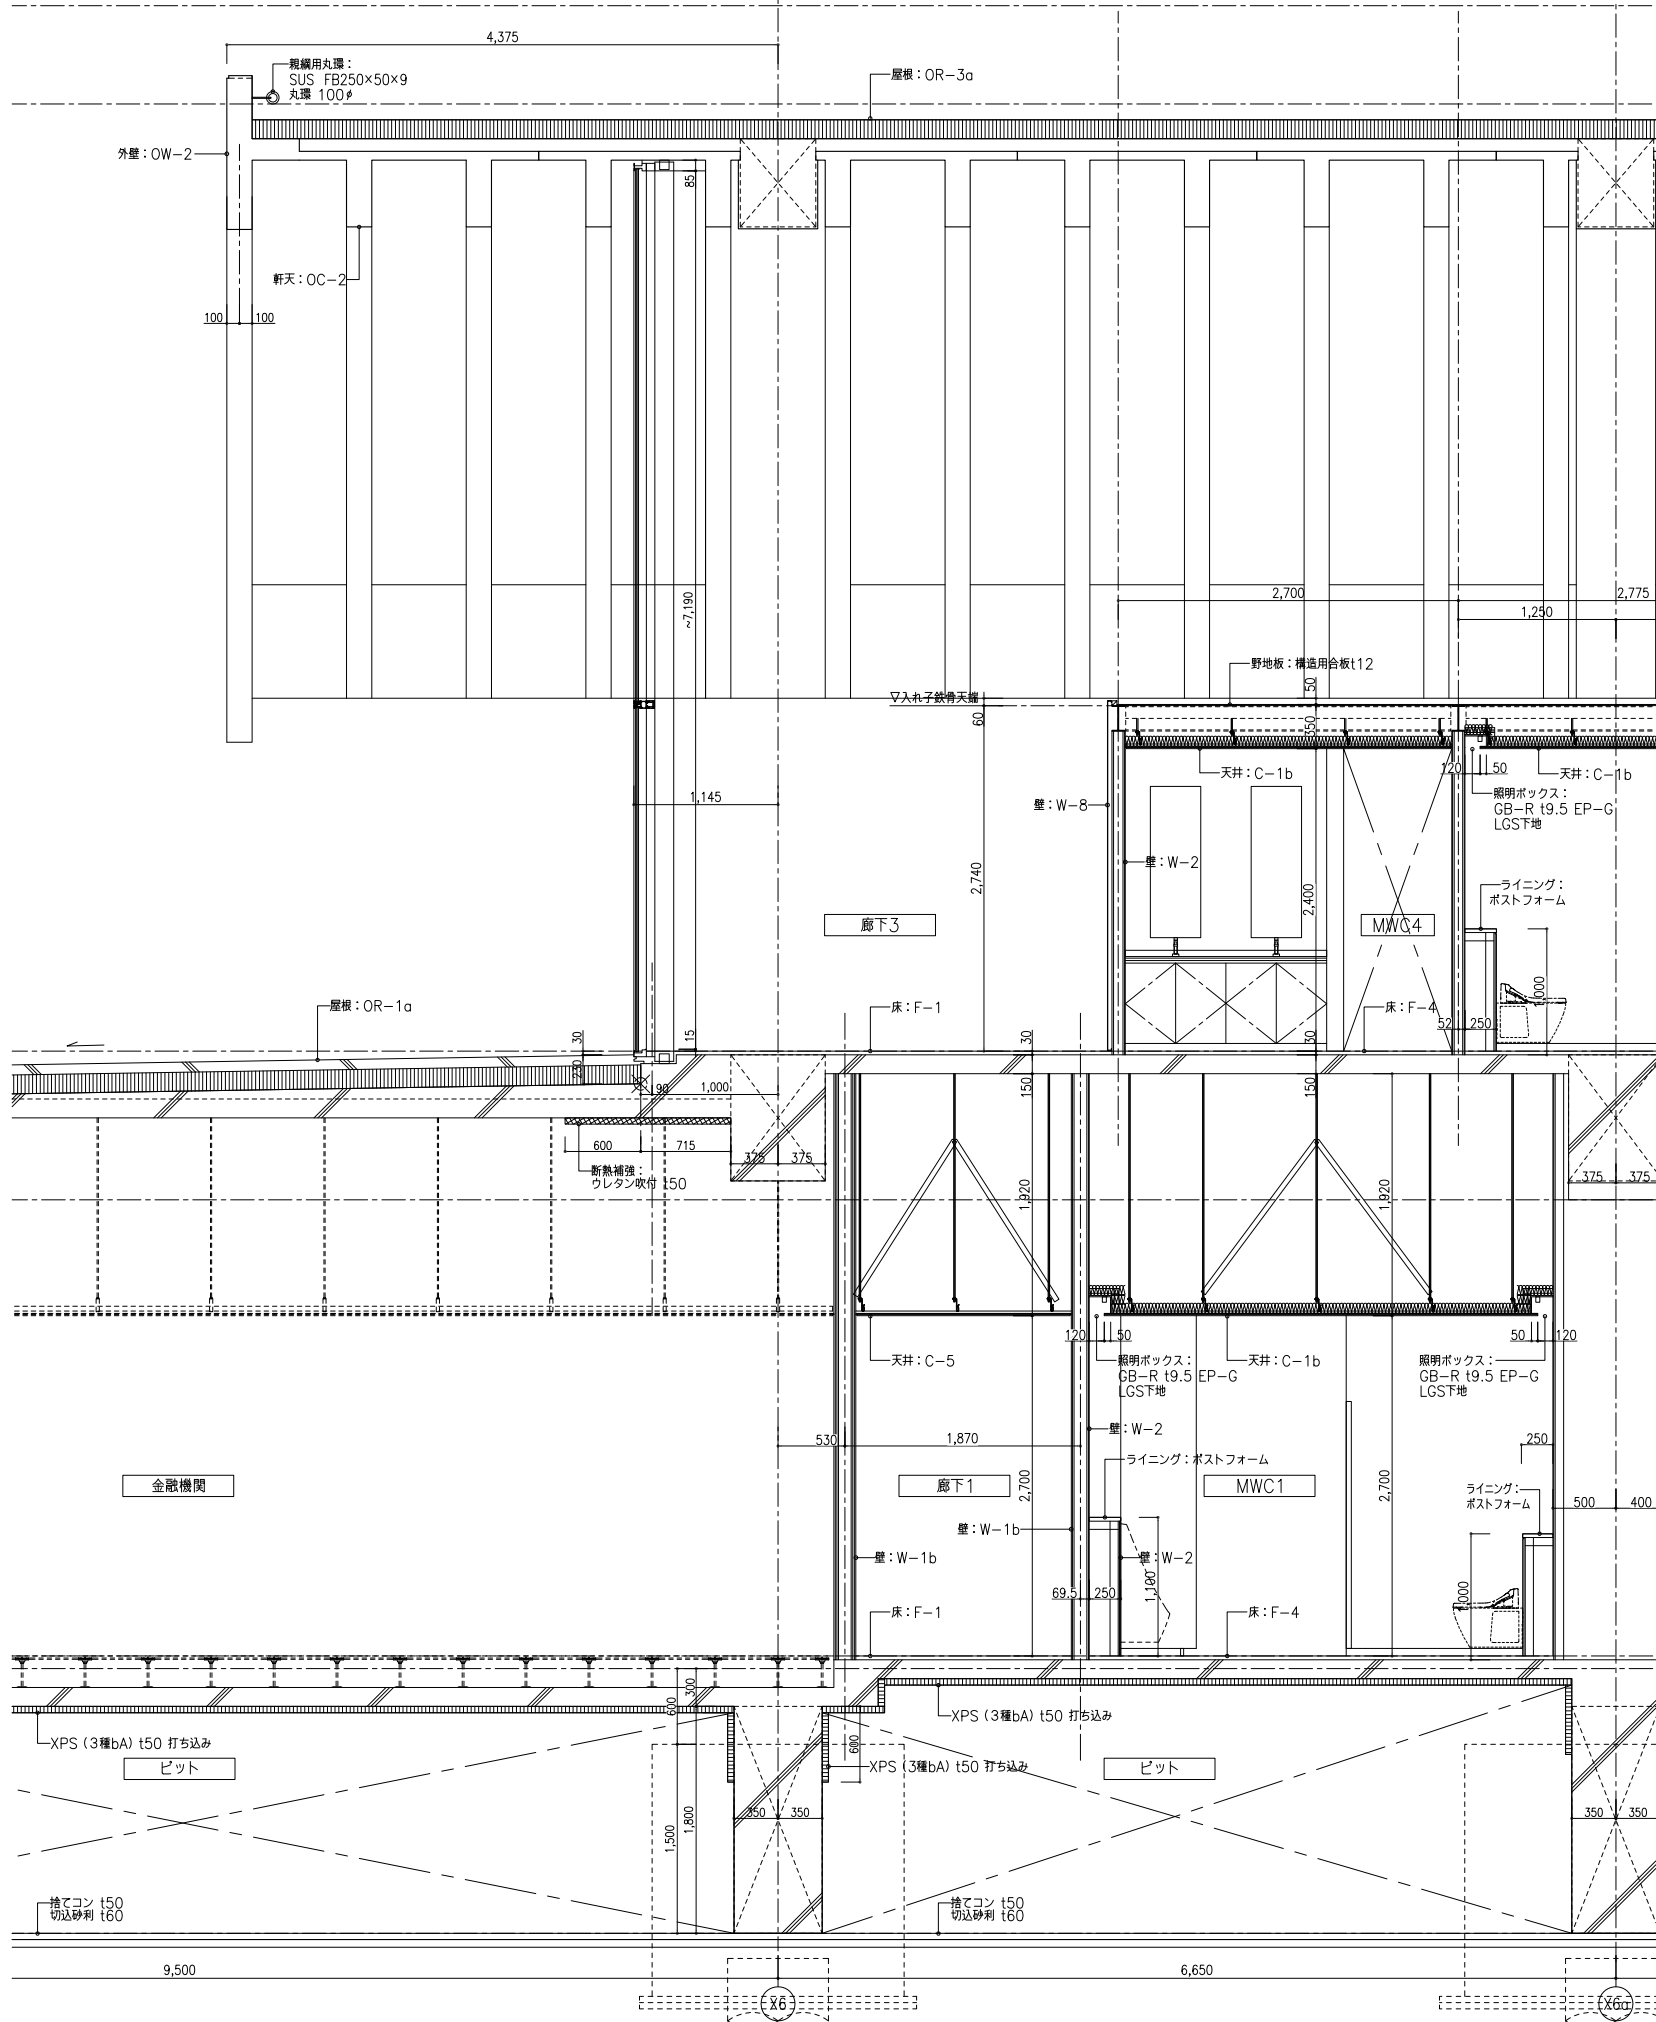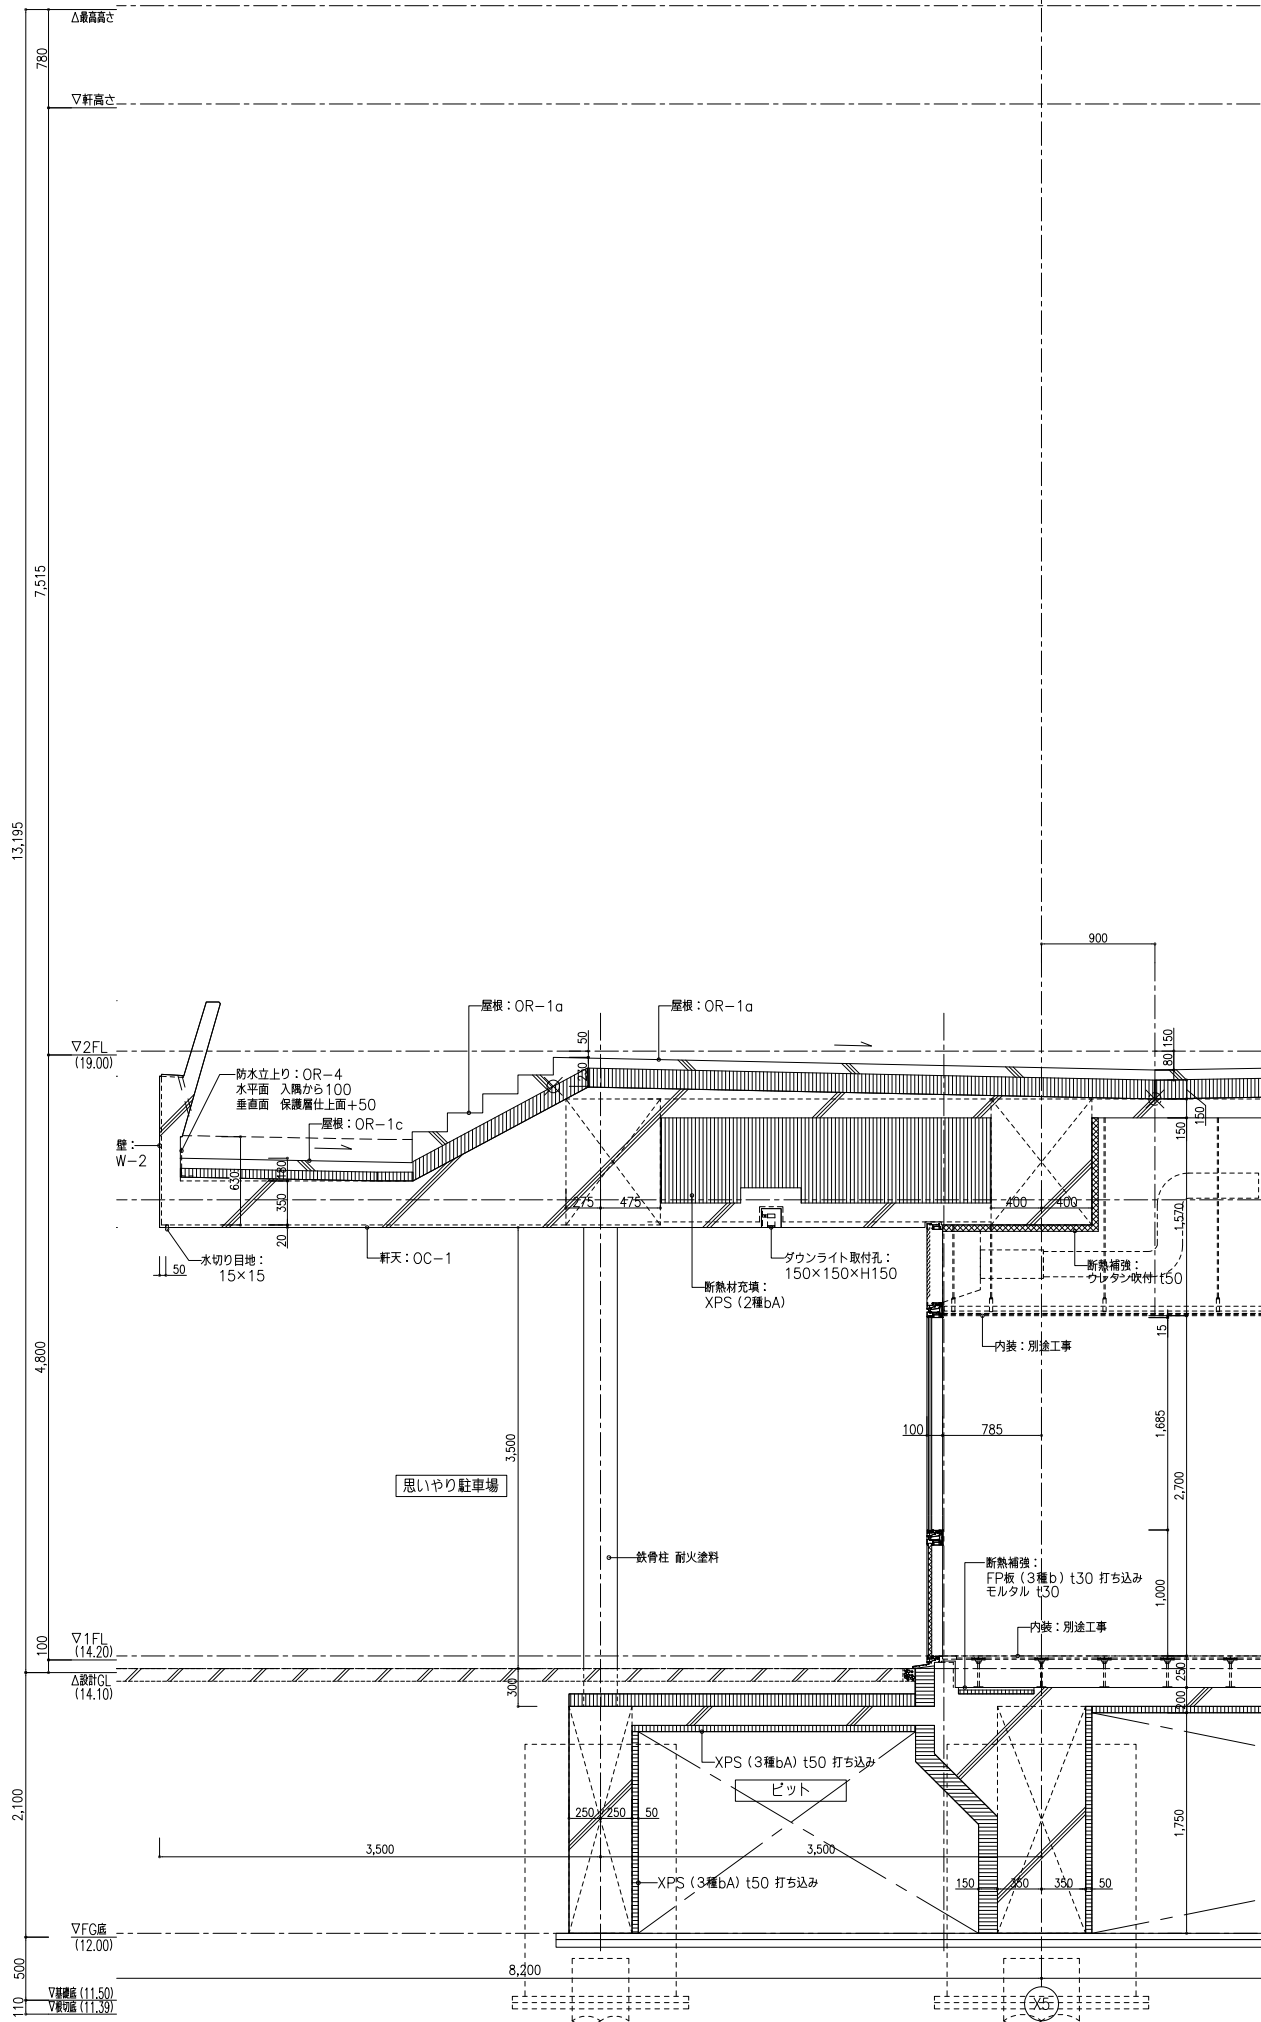

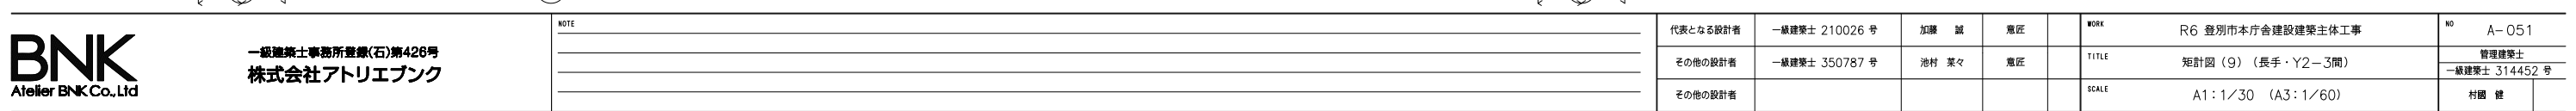


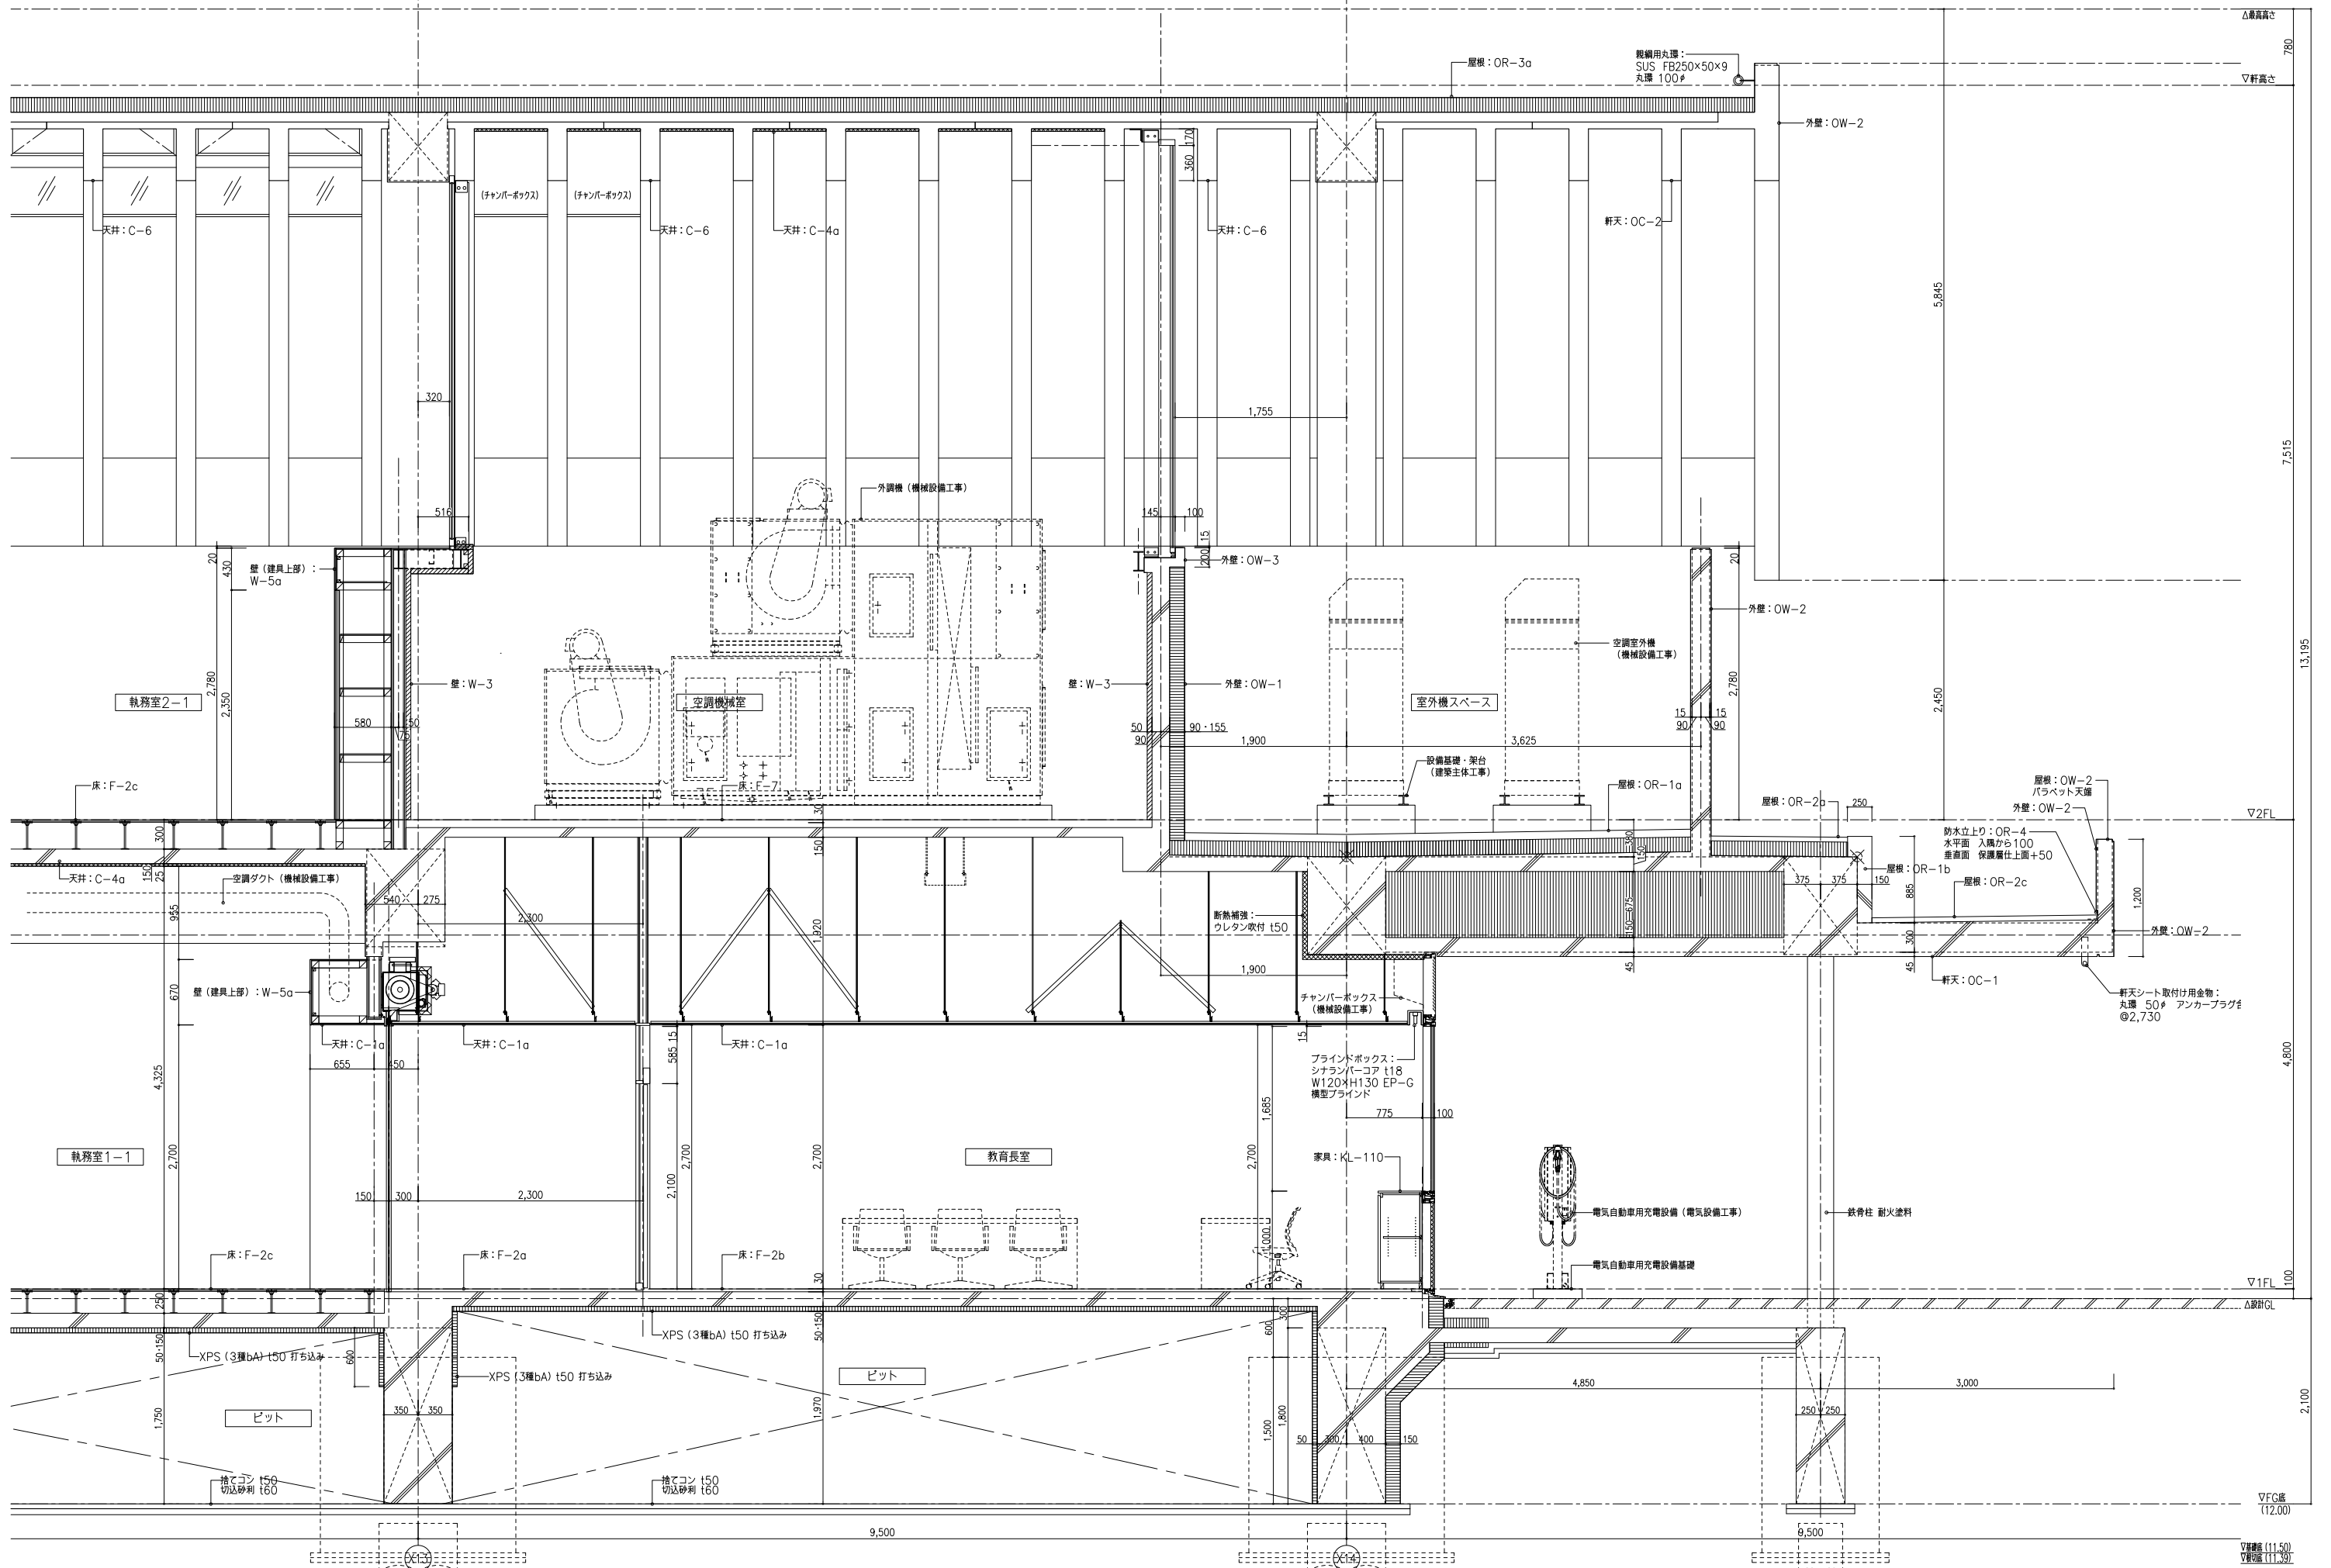

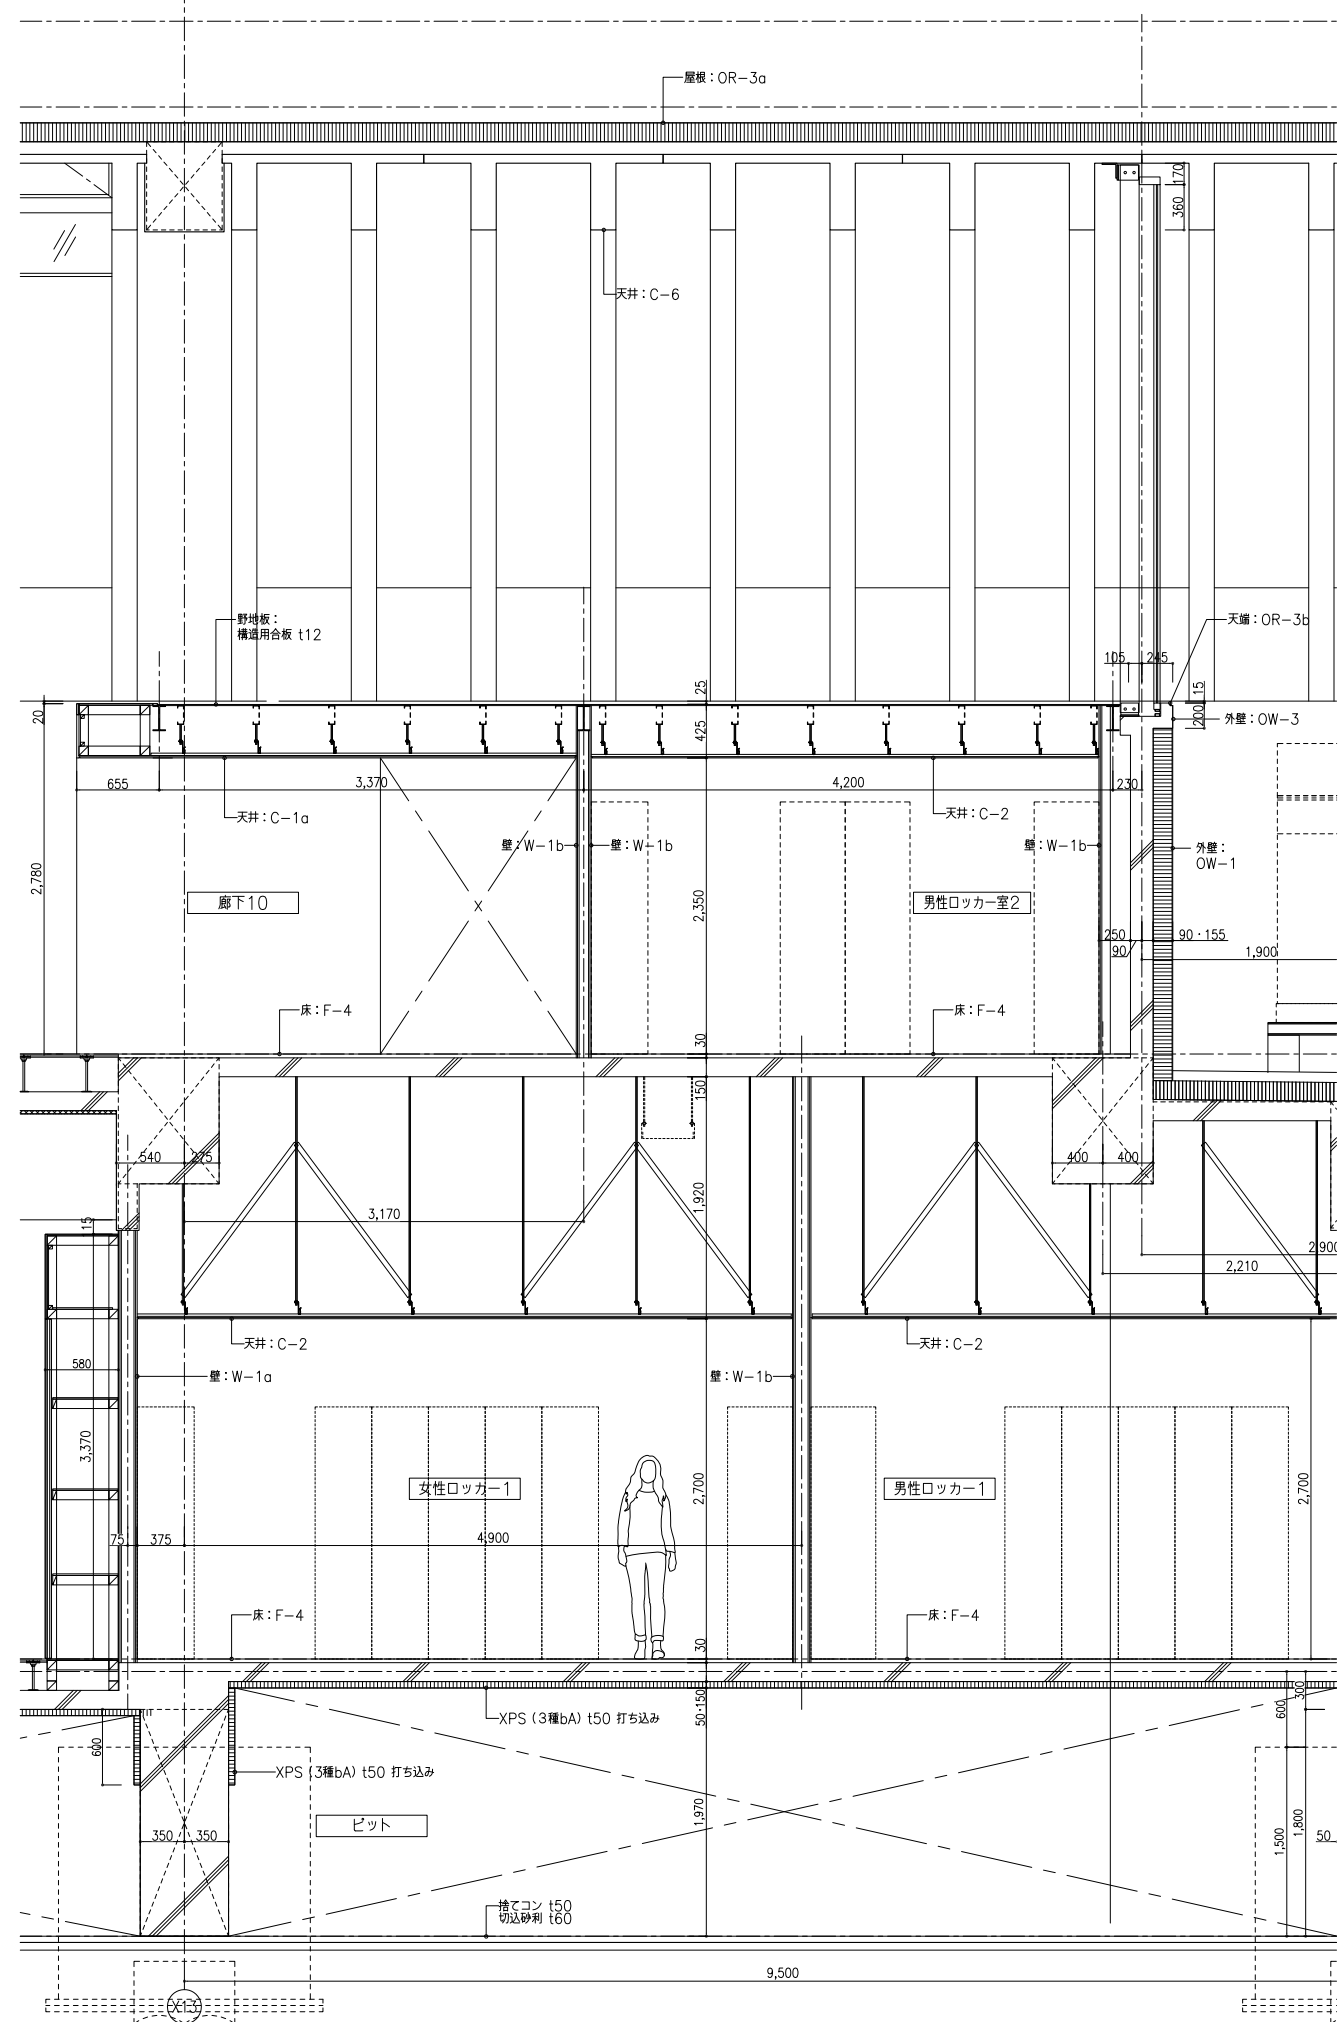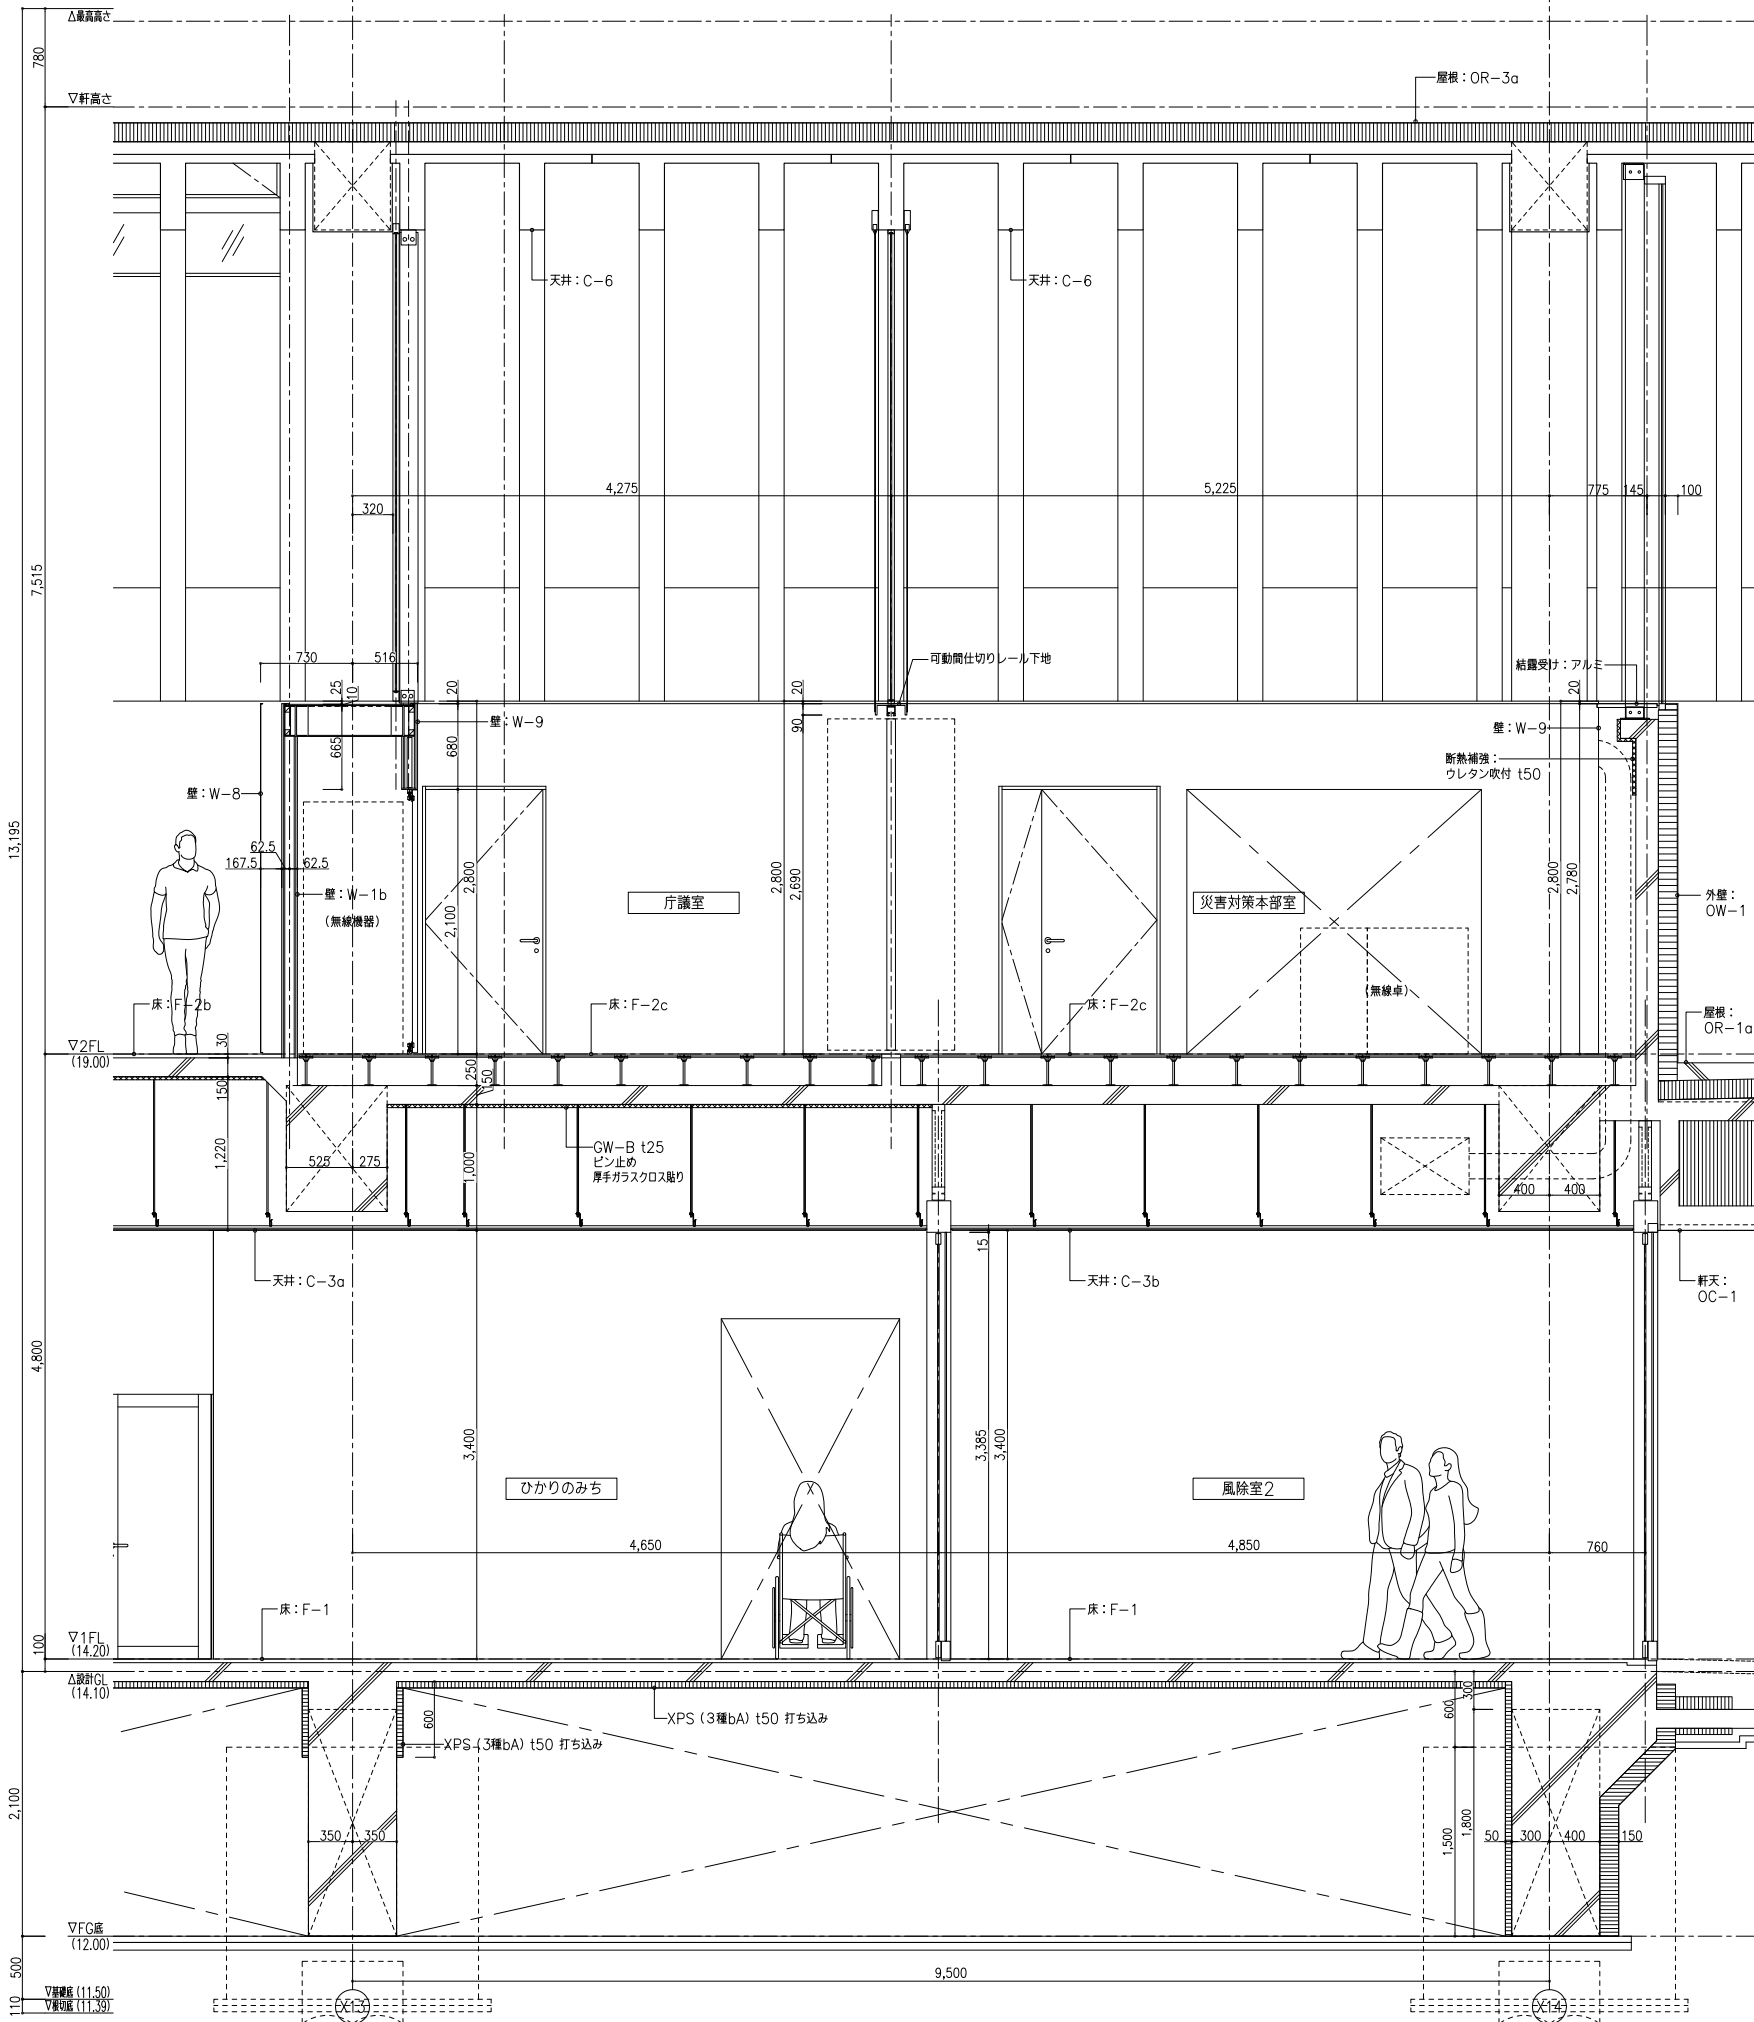

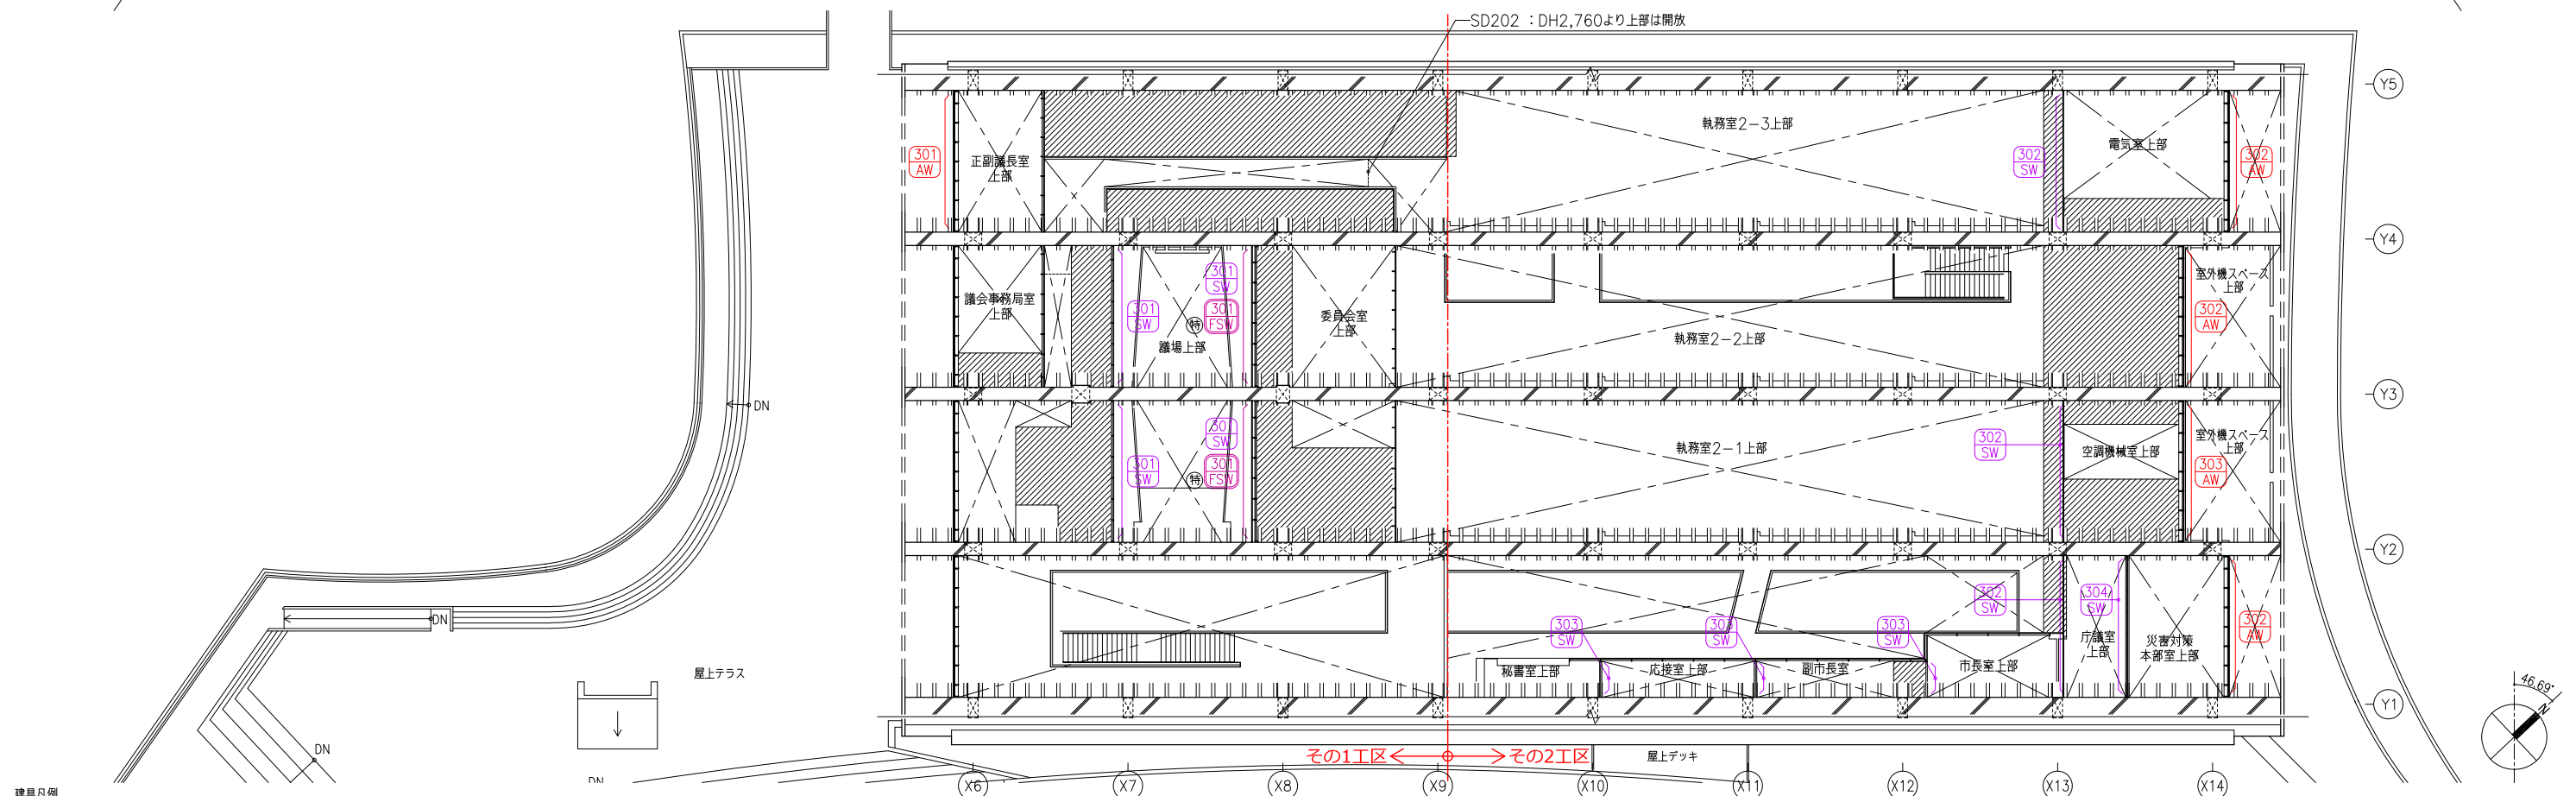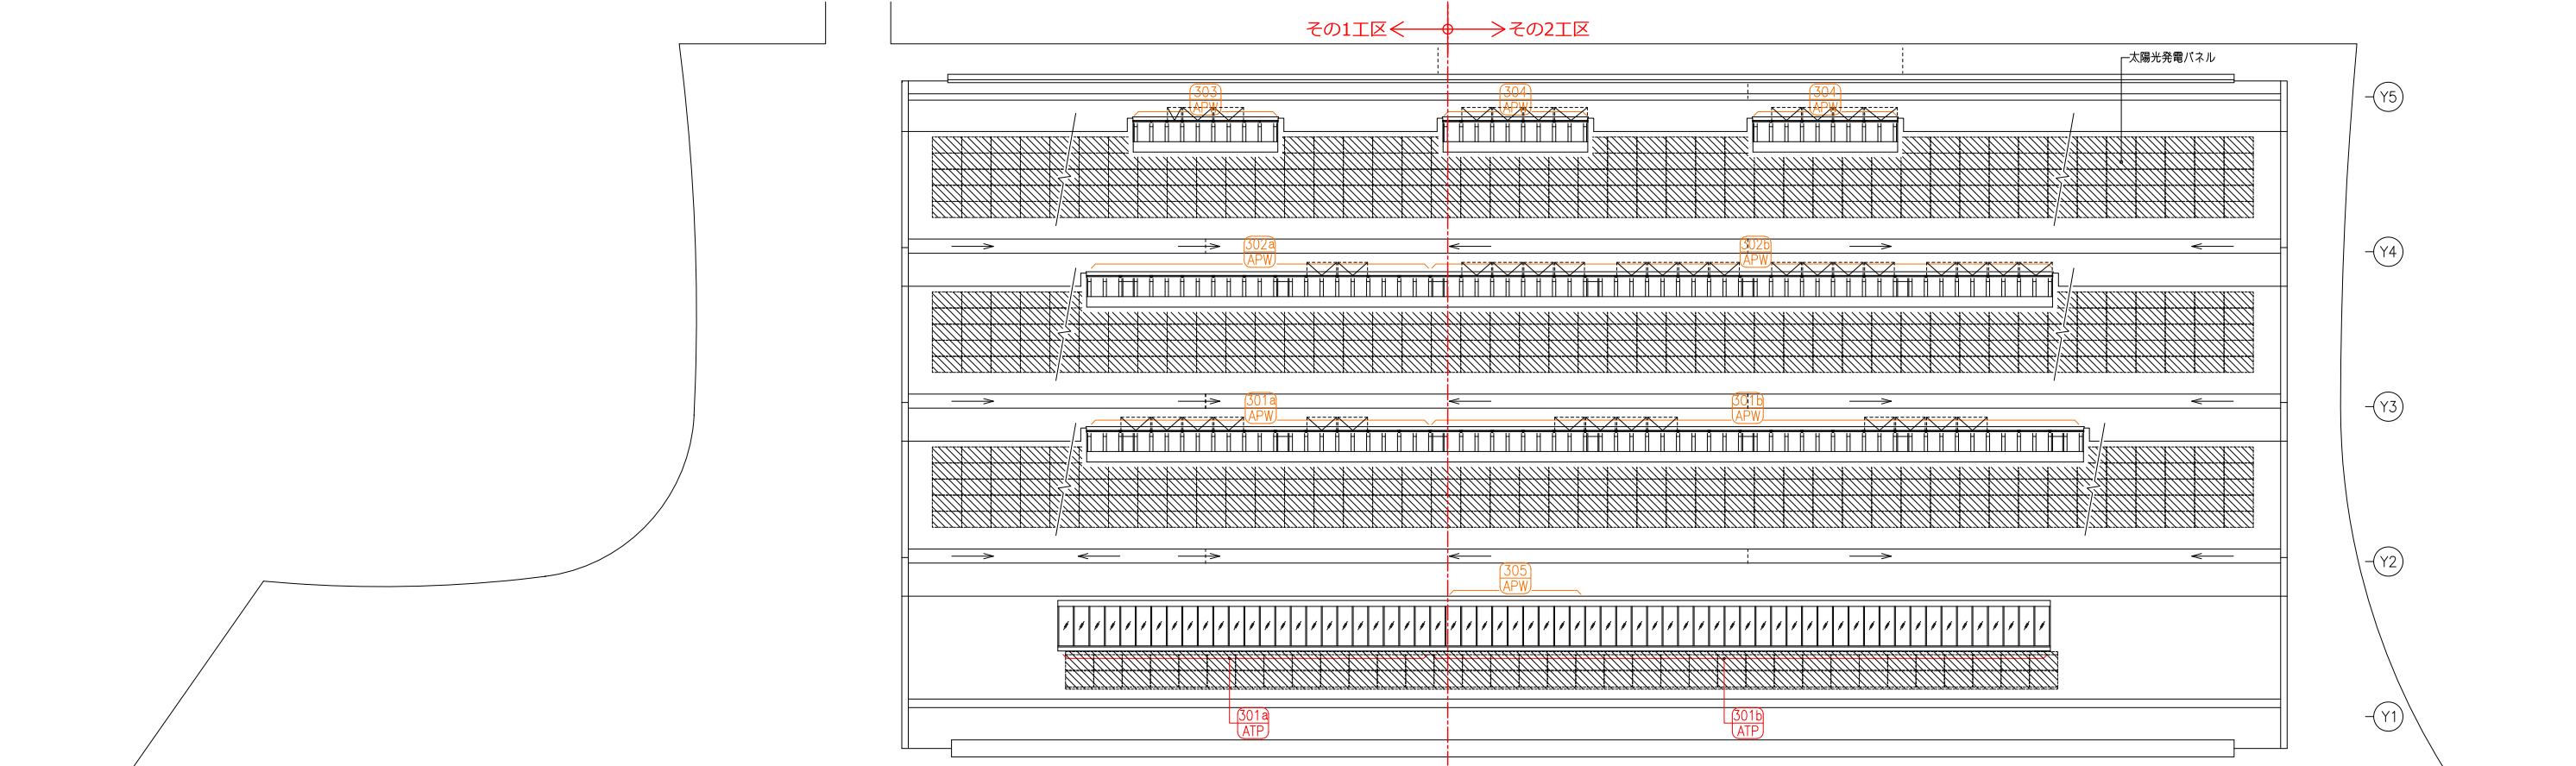

AW	アルミ製サッシ	SD	スチール製ドア	SS	スチール製シャッター	WD	木製ドア	(防)	防火設備	-----	面積区画 (令第112条1項) 床面積1,500㎡以内に区画
APW	アルミ樹脂製複合サッシ	OSD	外部スチール製ドア	SSS	耐火スクリーン製シートシャッター			(特)	特定防火設備 (常時閉鎖)		
		OSG	外部スチールガラリ	SAD	ステンレス製 自動ドア			(特)	特定防火設備 (常時解放)	ⓧ	防火区画に接する外壁等 (令第112条17項) L=900 (スパンドレル区画)
ATP	アルミ製トップライト	FSD	スチール製防火ドア	LSD	軽量スチール製ドア						
		SW	スチール製スクリーン	SLW	スライディングウォール			(A)	自動ドア		
		FSW	スチール製耐火スクリーン	TB	トイレブース			(E)	電気錠 (解錠ボタン、制御盤共) 停電時開錠		

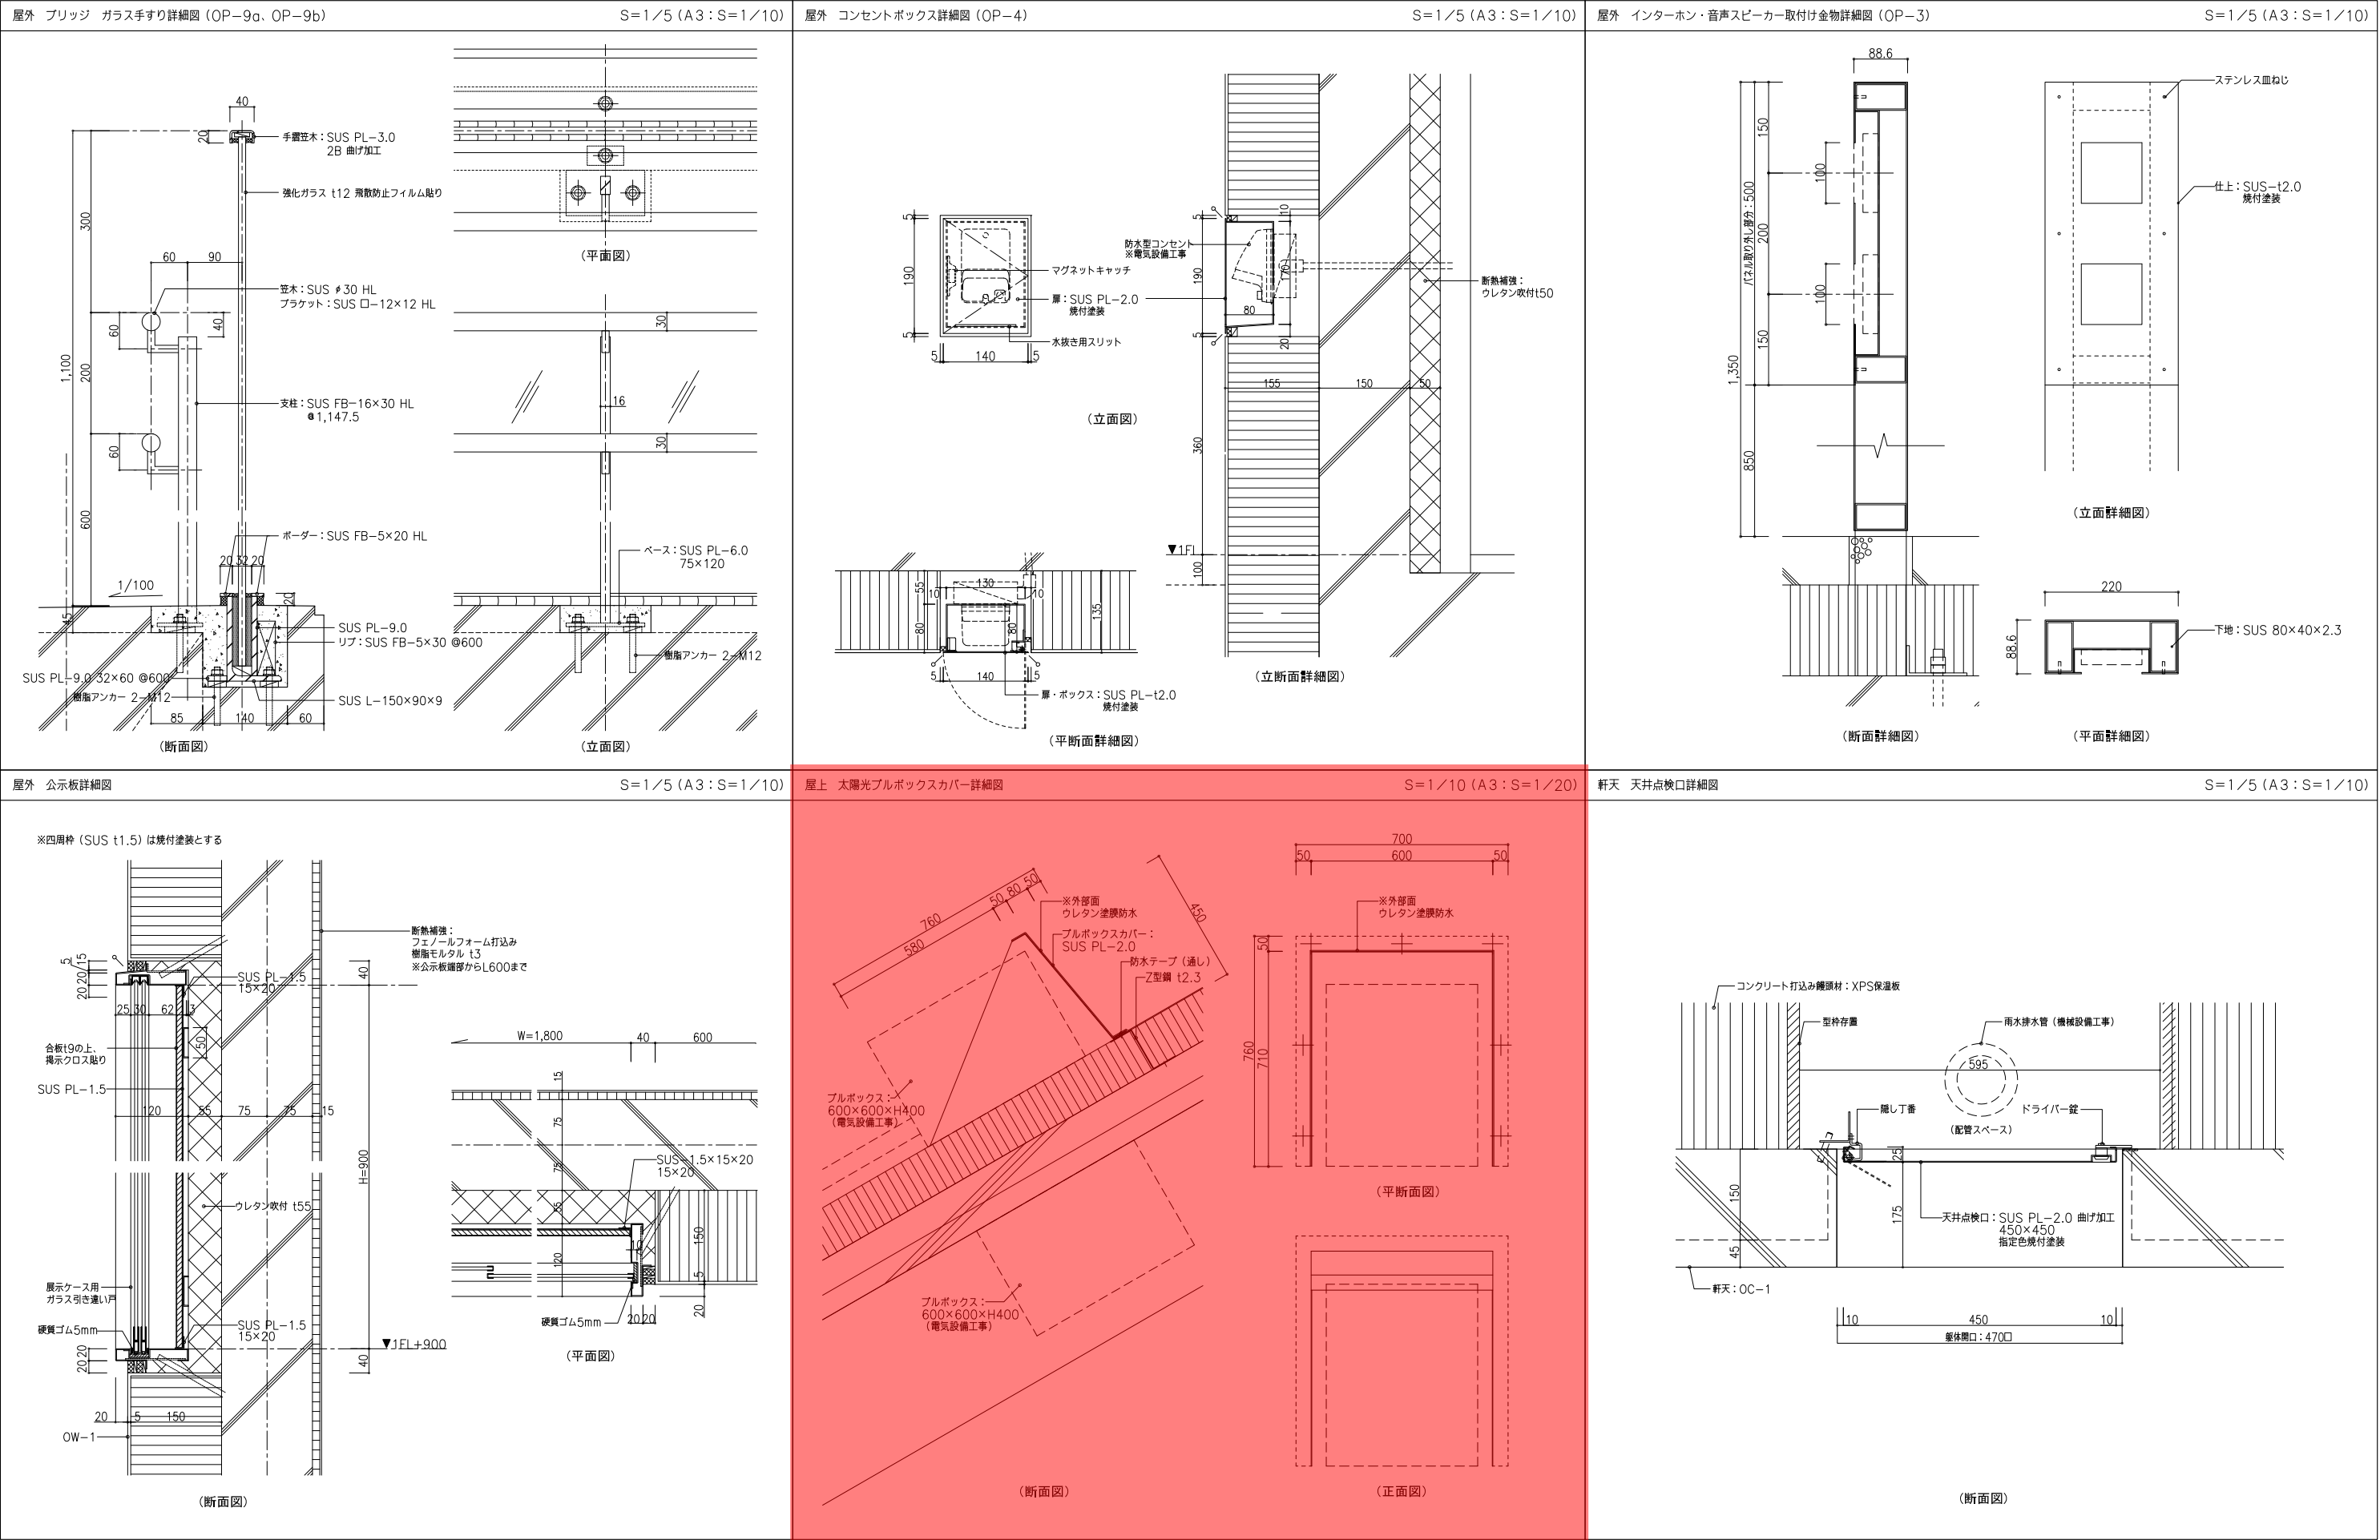

■ 影倍率表

時刻	太陽方位角	影長倍率	h1=4.851m 計算高さ=0.851m	h2=7.651m 計算高さ=3.651m	h2=13.146m 計算高さ=9.146m
9:00	41°34'	4.669	3.973	17.047	42.703
9:30	35°26'	3.598	3.062	13.136	32.907
10:00	28°55'	2.993	2.547	10.927	27.374
10:30	22°04'	2.625	2.234	9.584	24.008
11:00	14°54'	2.401	2.043	8.766	21.960
11:30	7°31'	2.279	1.939	8.321	20.844
12:00	0°00'	2.241	1.907	8.182	20.496
12:30	7°31'	2.279	1.939	8.321	20.844
13:00	14°54'	2.401	2.043	8.766	21.960
13:30	22°04'	2.625	2.234	9.584	24.008
14:00	28°55'	2.993	2.547	10.927	27.374
14:30	35°26'	3.598	3.062	13.136	32.907
15:00	41°34'	4.669	3.973	17.047	42.703



※申請建物2～3については、建物高さが4.0Mに満たないため算出せず

■ 測定条件

緯 度: 42°30'
計 算 日: 冬至 (9時～15時)
規制時間: 2.5時間 (10m)・4.0時間 (5m) (第2種住居地域)
2.0時間 (10m)・3.0時間 (5m) (第1種中高層住居専用地域)
測定面高さ: 平均地盤面より4m
用途地域: 第2種住居地域、第1種中高層住居専用地域

■ 建物高さの算出

平均地盤面: 14.149 ・・・㊶
申請建物1SGL: 14.100 ・・・㊶
㊶-㊶: -0.049 ・・・㊶
SGLからの高さ: H1: 4.900
H2: 7.700
H3: 13.195
㊶+SGLからの高さ: H1: 4.851
H2: 7.651
H3: 13.146

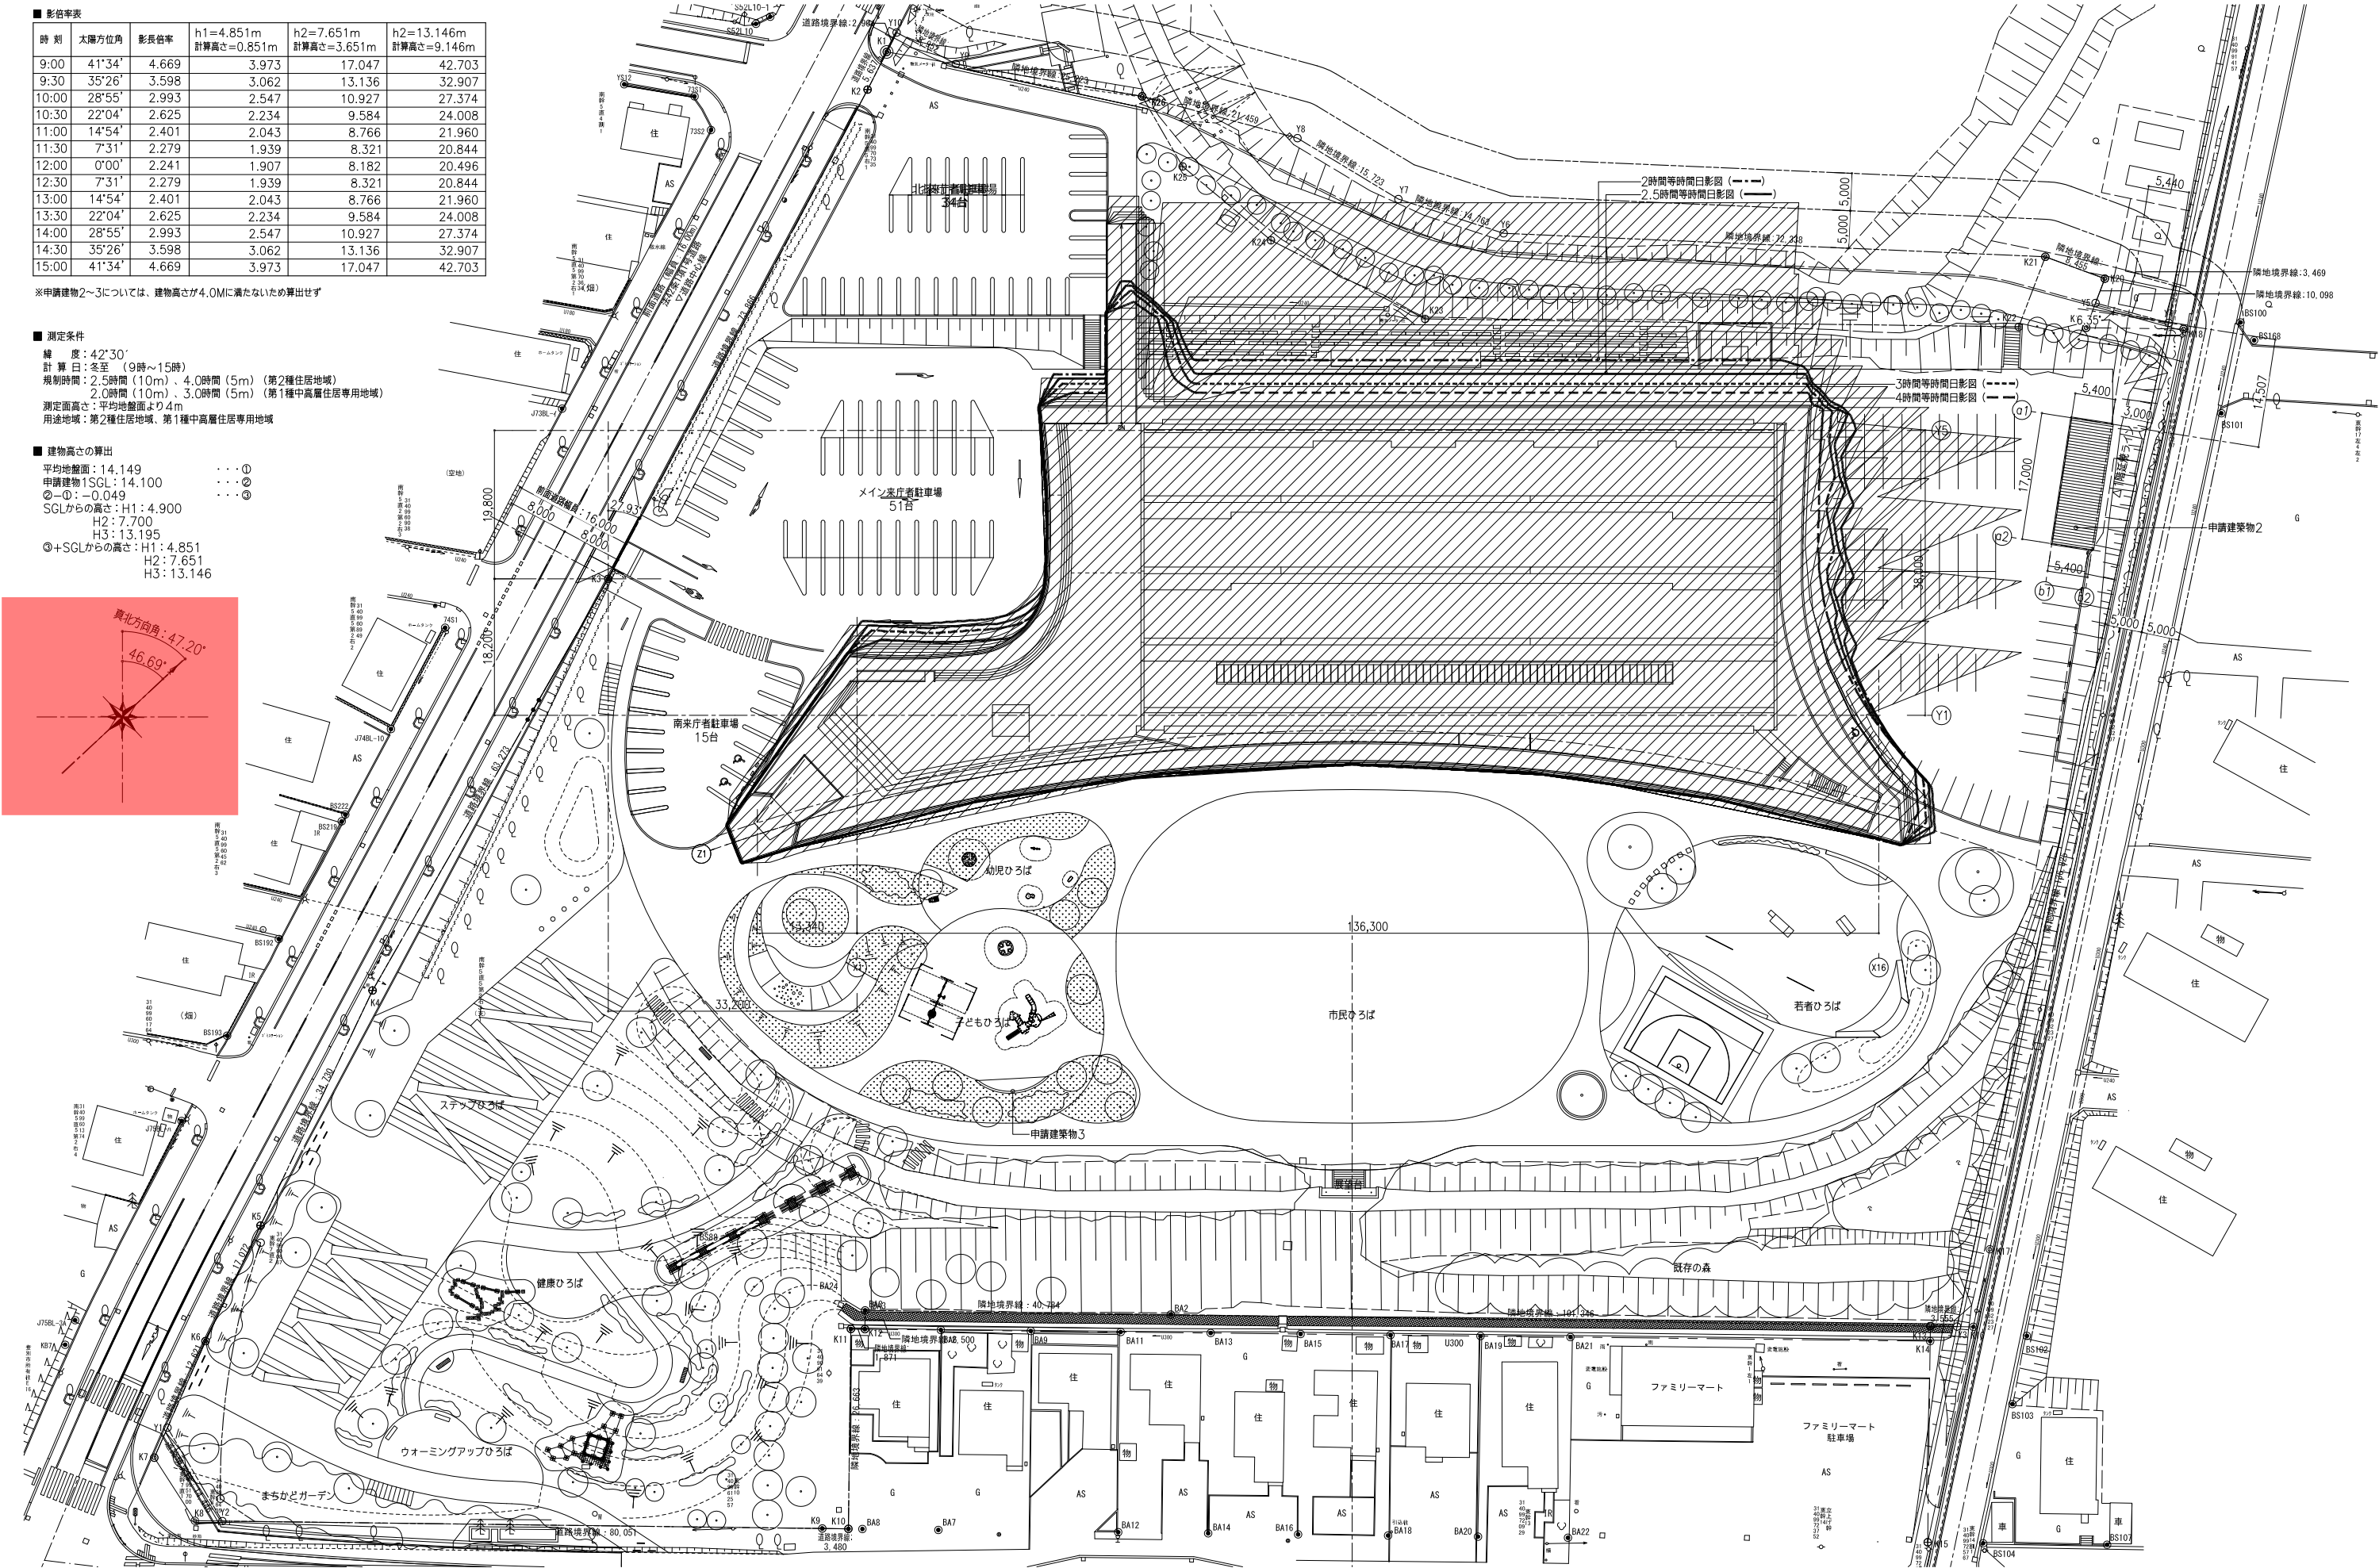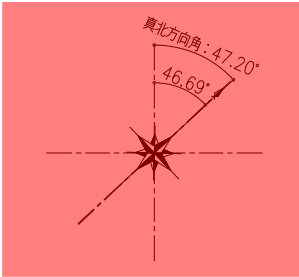

BNK Atelier BNK Co., Ltd	一級建築士事務所登録(石)第426号 株式会社アトリエバンク	NOTE	代表となる設計者				WORK		R6 登別市本庁舎建設建築主体工事		NO		A-212	
			その他の設計者				TITLE		日影図		管理建築士		一級建築士 314452 号	
			その他の設計者				SCALE		A1:1/400 A3:1/800		村岡 健			

■仮設関係 凡例


記号	仕様	
~^^~	クロスゲート260型：両開き、W=6,000mm	
—	仮囲い：鋼板 H=2,000mm 481m	※1
- - -	仮囲い：鋼板 H=2,000mm (盛替え前) 103m	※2
- · - · -	仮囲い：鋼板 H=2,000mm (盛替え後) 78m	※3
□≡□	敷鉄板：1,524×6,096 t22 360枚	
≡≡	枠組本足場：900×1,700	
Ⓔ	交通誘導員A	
Ⓒa	工事記録用カメラ	
Ⓚ	騒音・振動計測器	
Ⓟ	仮設柵 (ため柵RC-4 (H-1800)) 水替えポンプ ※ポンプ稼働期間：2026.3.1~2026.3.31 ※別途工事でも積ける素掘側溝まで排水	

仮囲いの設置期間

- ※1：2024.7.1~2026.2.28
※2：2024.7.1~2025.5.31
※3：2025.6.1~2026.3.31
※盛替え時は既設仮囲いを移設・再利用する



■屋外設備関係 凡例

—	電気引き込み
- - -	導・送水管 (室蘭市)
—	水道管
- - -	下水道管
- · - · -	下水道管(引込管)
—	N T T
—	雨水管


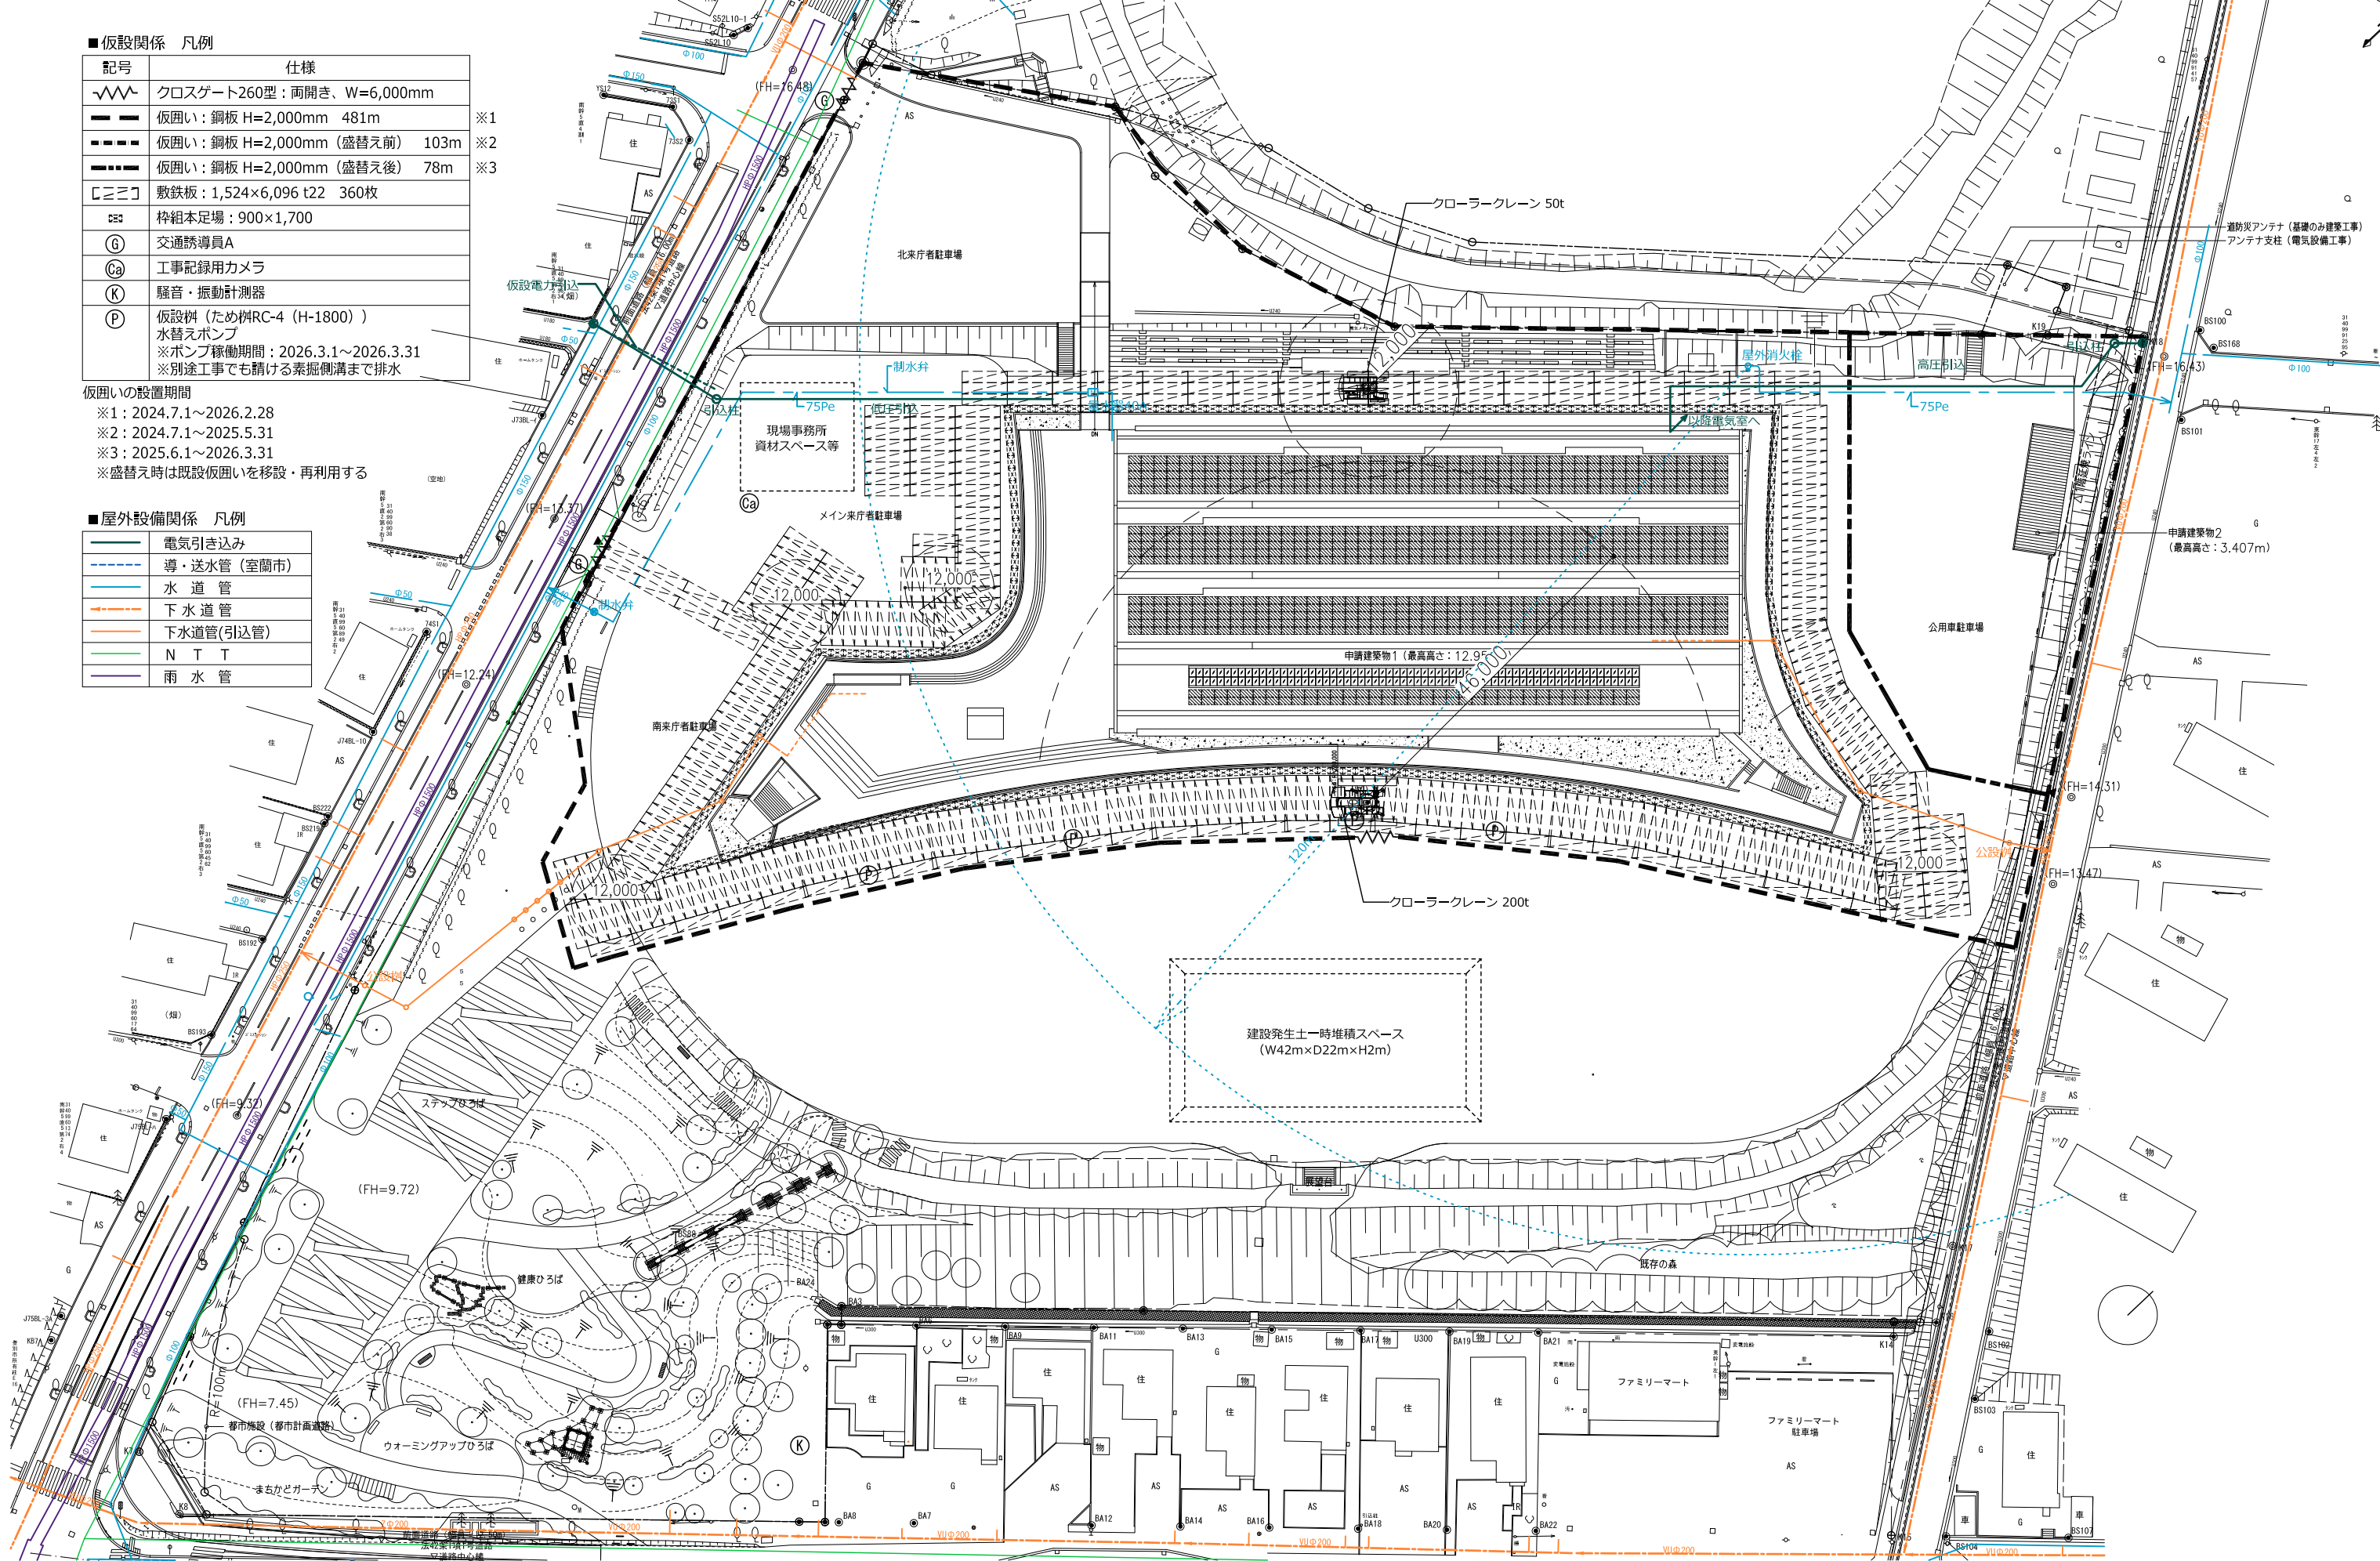


凡例・記号			
記号	名称	摘要	
┐  高	構内引込柱 (高圧)		
┐  低	構内引込柱 (低圧・通係)		
 A	ハンドホールH2-13、蓋R2K-60		
 B	ハンドホールH2-13、蓋R8K-60		
 高	地中線埋設機	コンクリート製	
 低	地中線埋設機	コンクリート製	


口接地機仕様		口接地機仕様	
EA・C	銅板 900x900x1.5~2枚	EM-IE 14 ⁵ (PF22)	EA・C
EB	銅板 900x900x1.5~2枚	EM-IE 60 ⁵ (PF22)	EB
ED、ED (ELOB)	銅板 900x900x1.5~各2枚	EM-IE 38 ⁵ (PF22)	ED
P、C	銅棒 10φ×1,000	EM-IE 38 ⁵ (PF22)	ED (LOB)
注：各接地機毎に接地機埋設機 (SUS) を1枚設置すること。		EM-IE 5. 5 ⁵ ×2 (PF22)	P、C

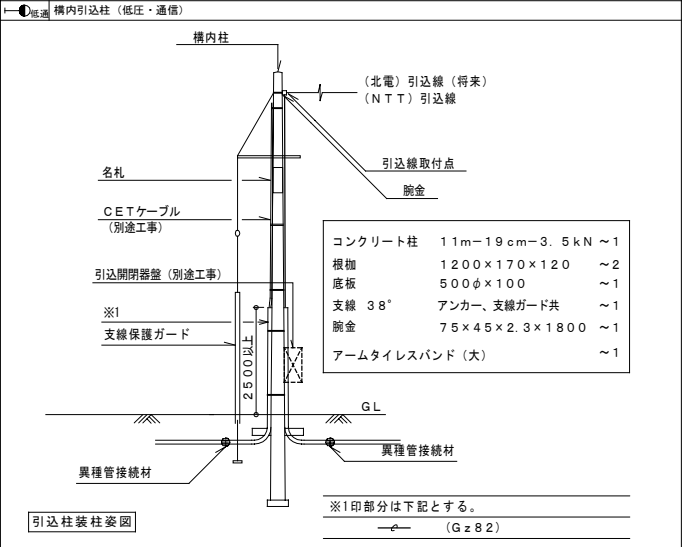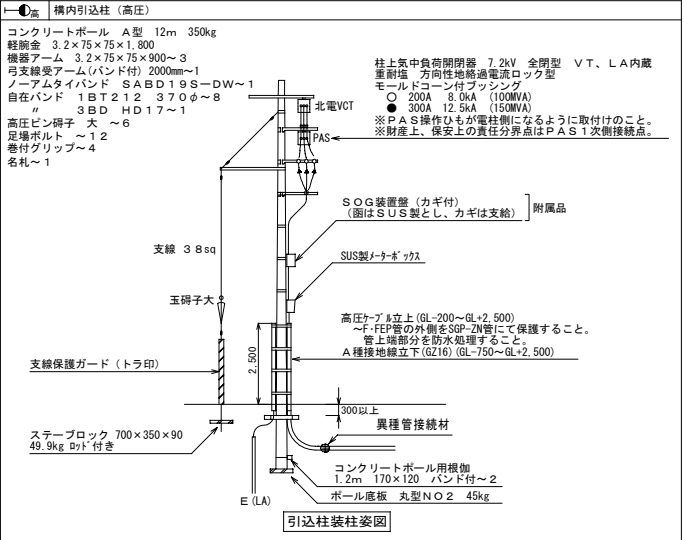

掘削断面参考図

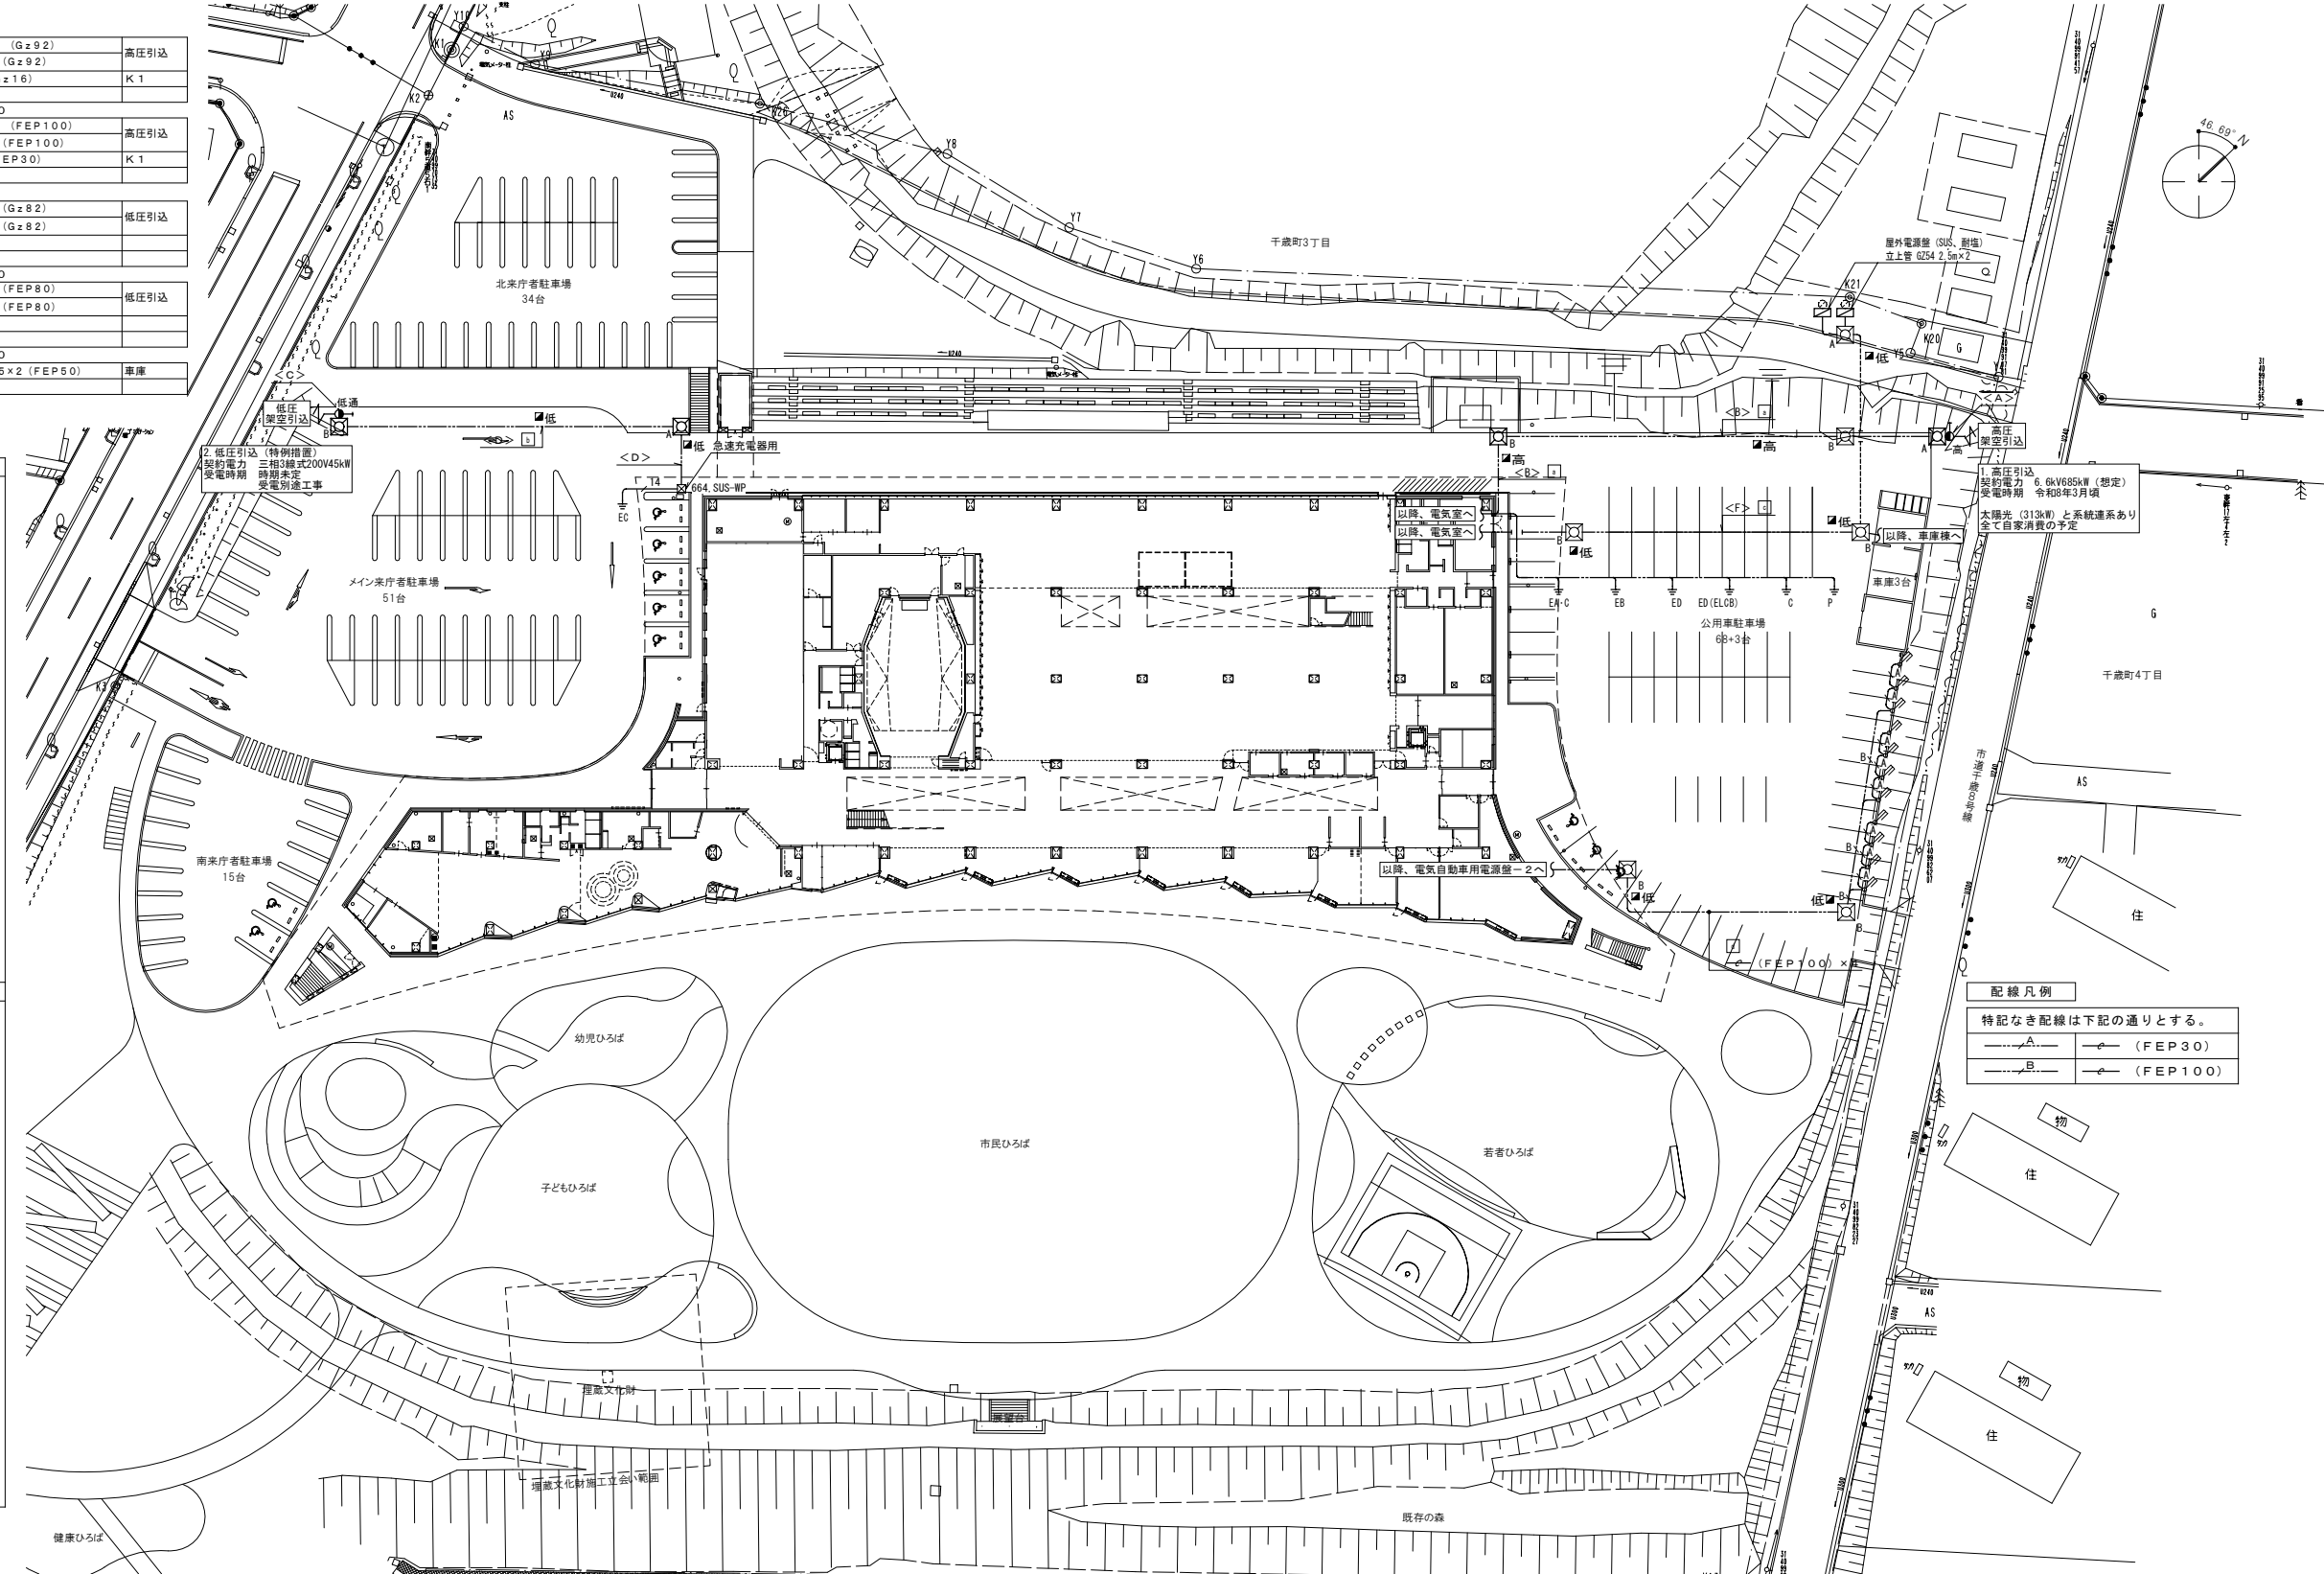
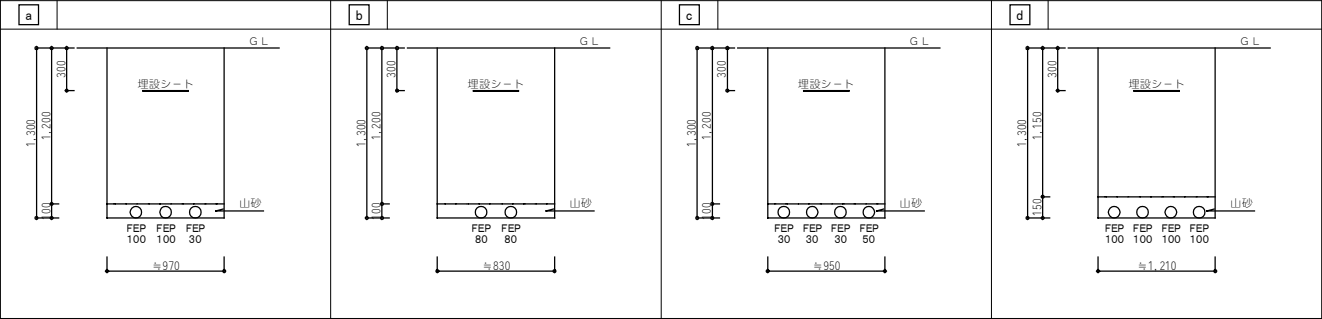


配線凡例	
特記なき配線は下記の通りとする。	
┐  A	(FEP30)
┐  B	(FEP100)

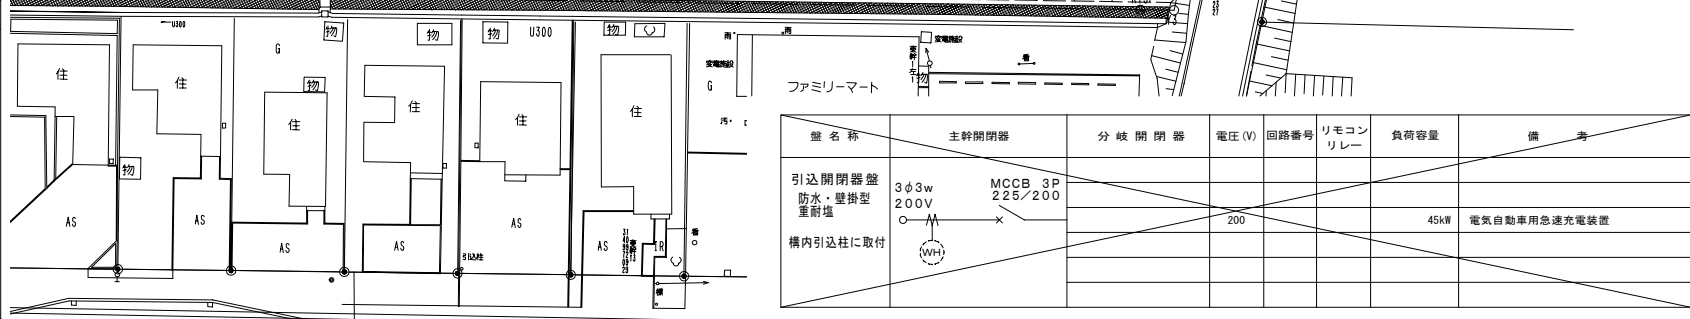



盤名称	主幹開閉器	分岐開閉器	電圧(V)	回路番号	リモコン リレー	負荷容量	備考
引込開閉器盤 防水・壁掛型 重耐塩 構内引込柱に取付	3φ3w 200V MCCB 3P 225/200 ○  X WH		200			45kW	電気自動車用急速充電装置

NOTE				代表となる設計者	一級建築士 210026 号	加藤 誠	意匠	WORK	R 6 豊別市本庁舎建設電気設備その 1 工事	No	E-008
				その他の設計者	一級建築士 350787 号	池村 菜々	意匠	TITLE	構内配電線路図	管理建築士 一級建築士 314452 号	
				その他の設計者				SCALE	A1 : 1/400 (A3 : 1/800)	村園 健	

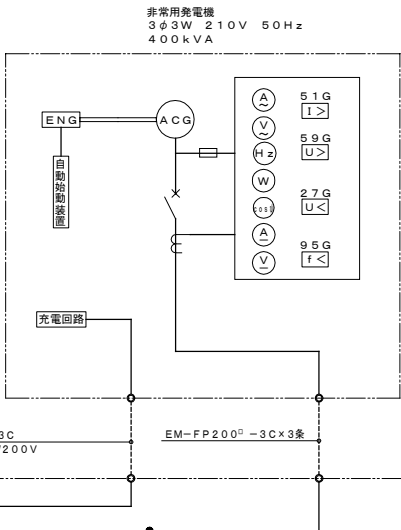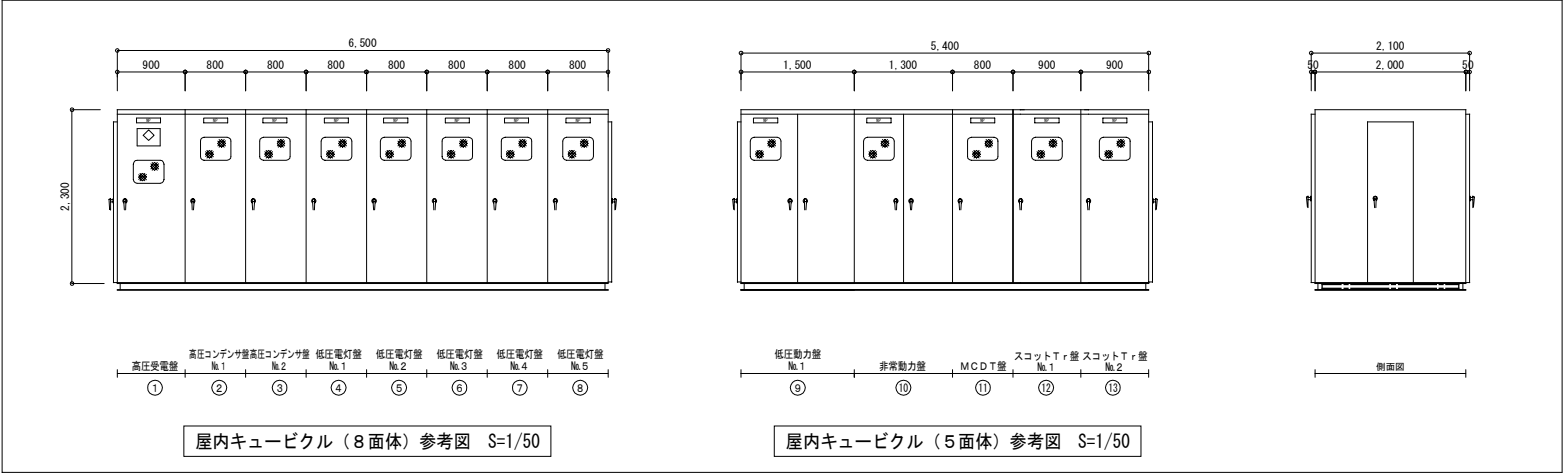


※電気室用 消火器ボックス(ABC10型消火器用)×1:建築工事


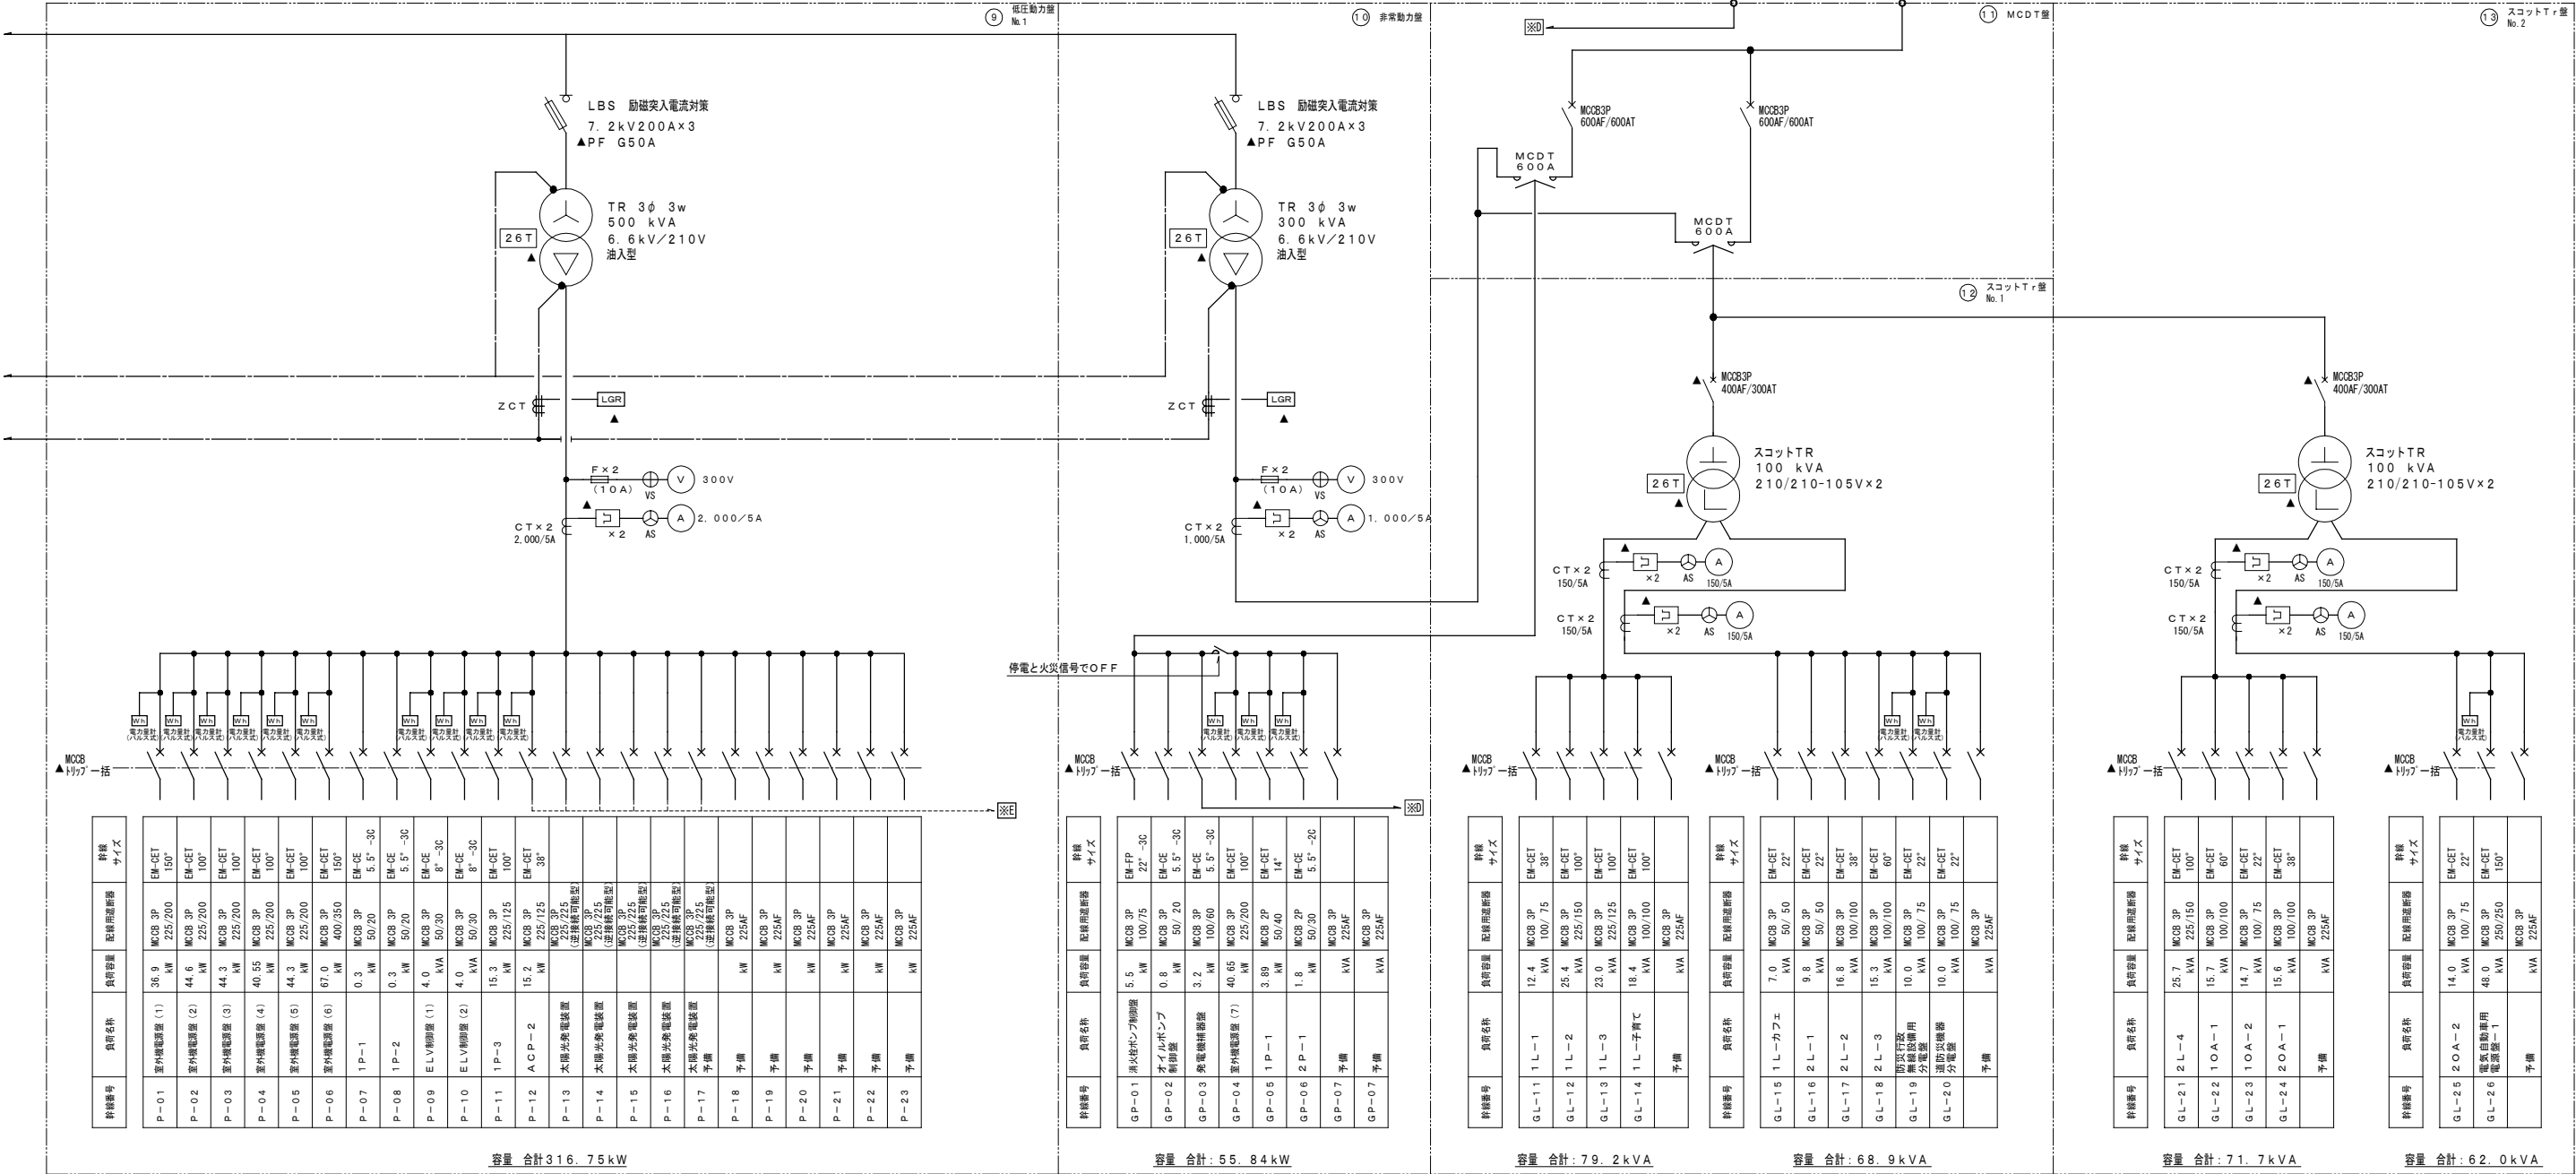


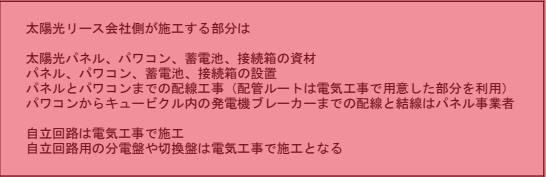

NOTE	代表となる設計者	一級建築士 210026 号	加藤 誠	意匠		WORK R 6 登別市本庁舎建設電気設備その 1 工事	NO E-011	
	その他の設計者	一級建築士 350787 号	池村 菜々	意匠		TITLE 発電設備（太陽光） システム系統（参考）	管理建築士 一級建築士 314452 号	
	その他の設計者					SCALE A1 : 1/NON (A3 : 1/NON)	村岡 健	






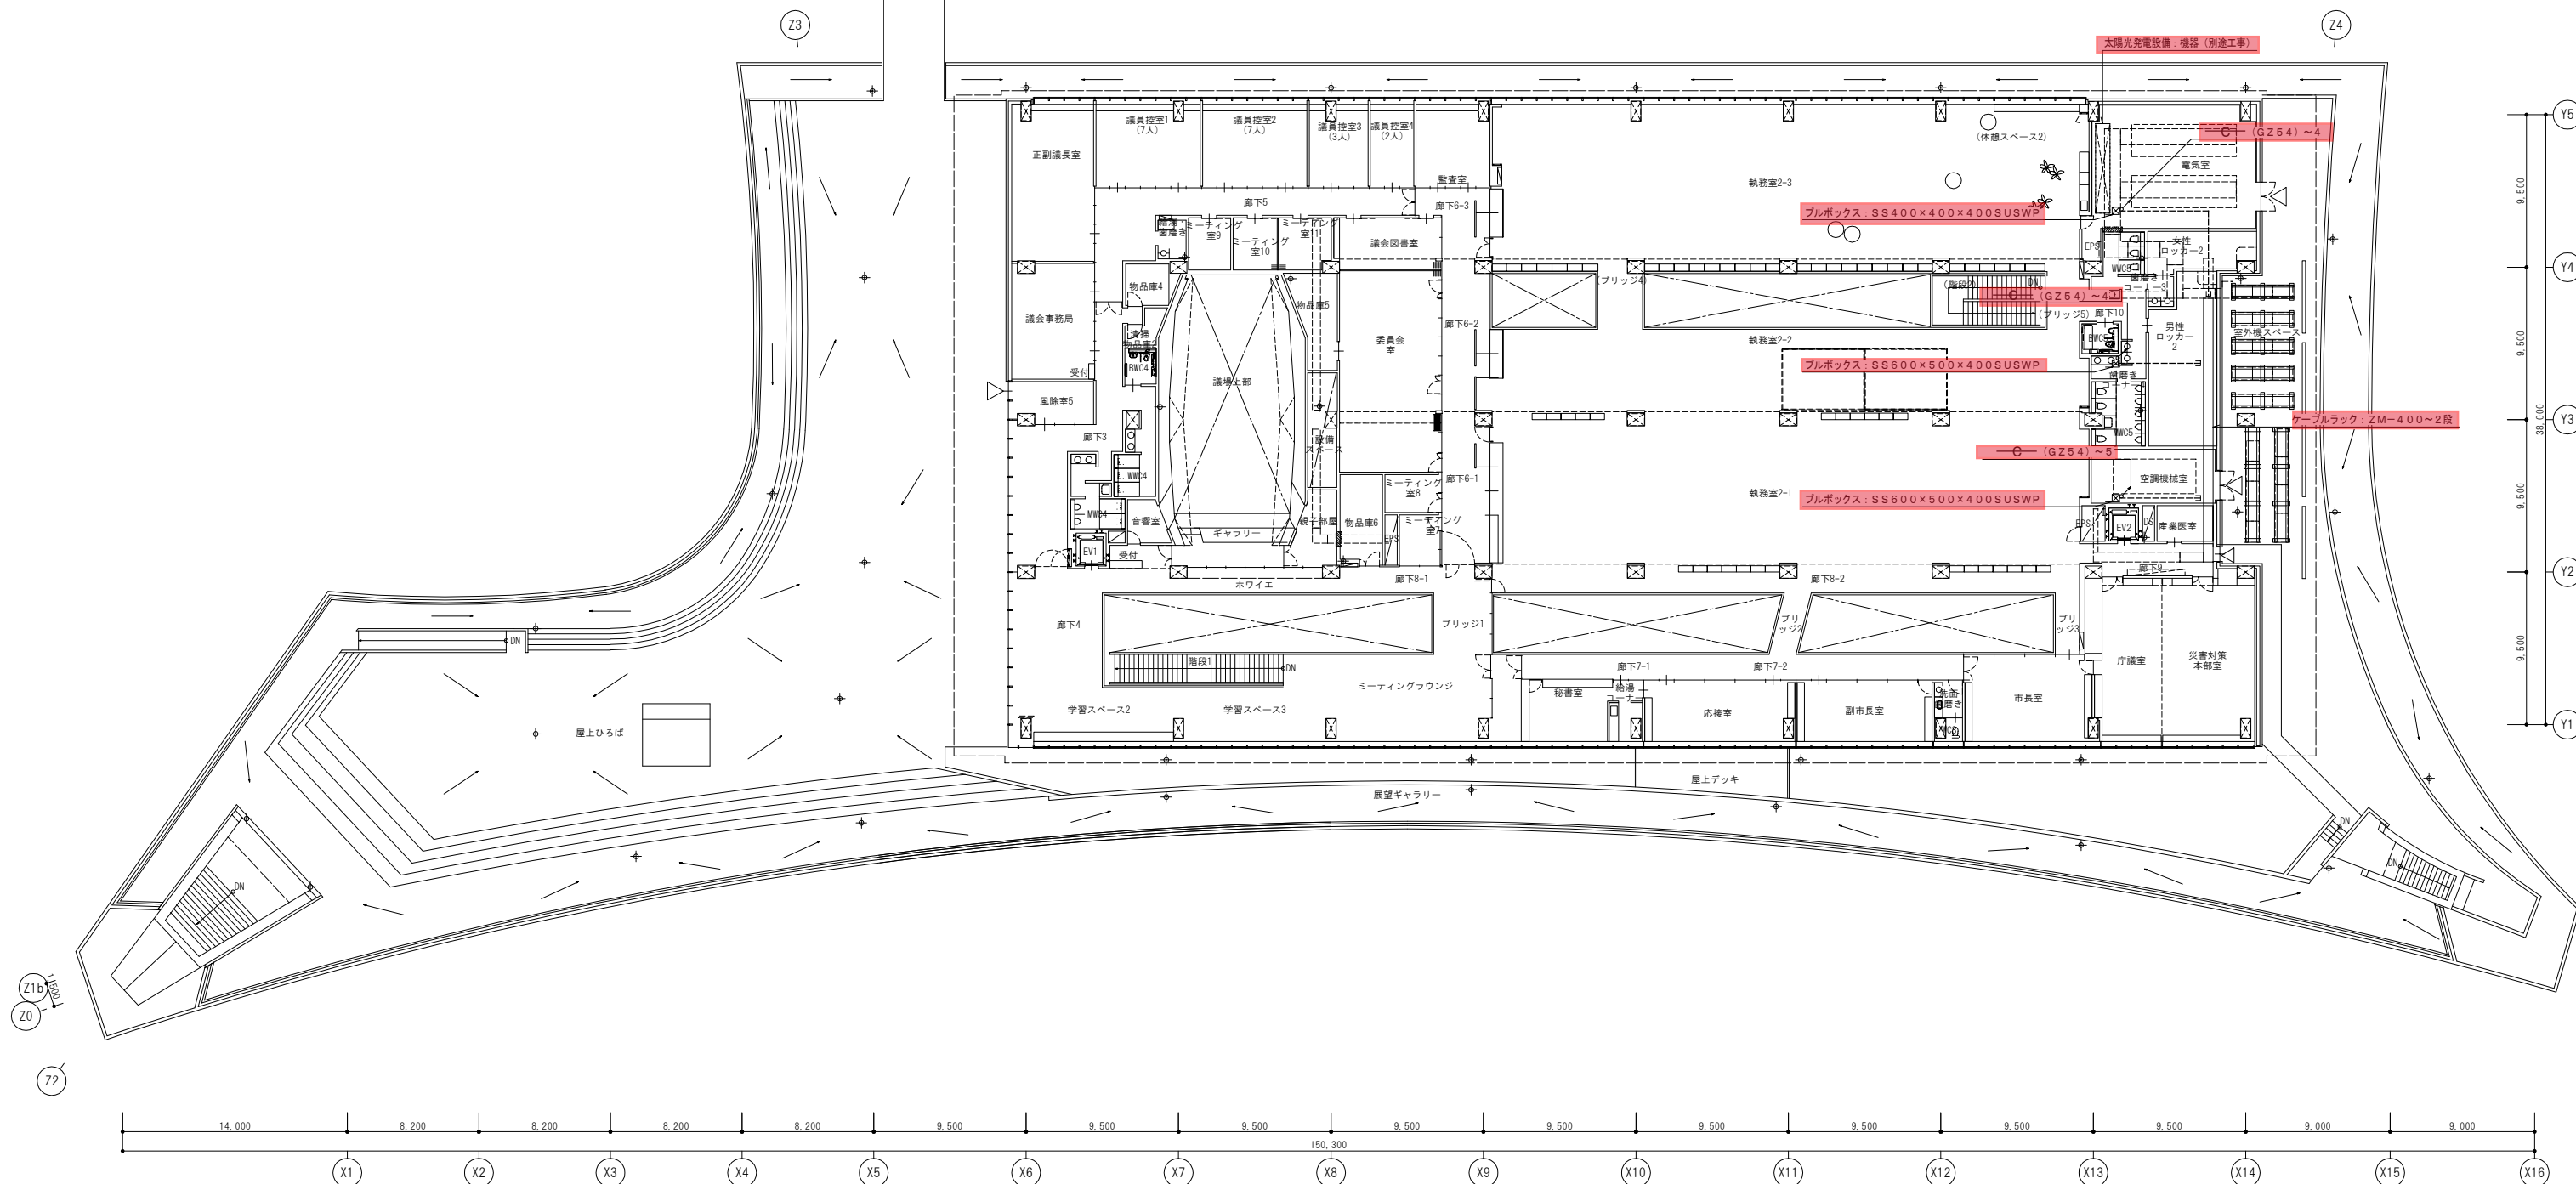


2 階配線図 1/200

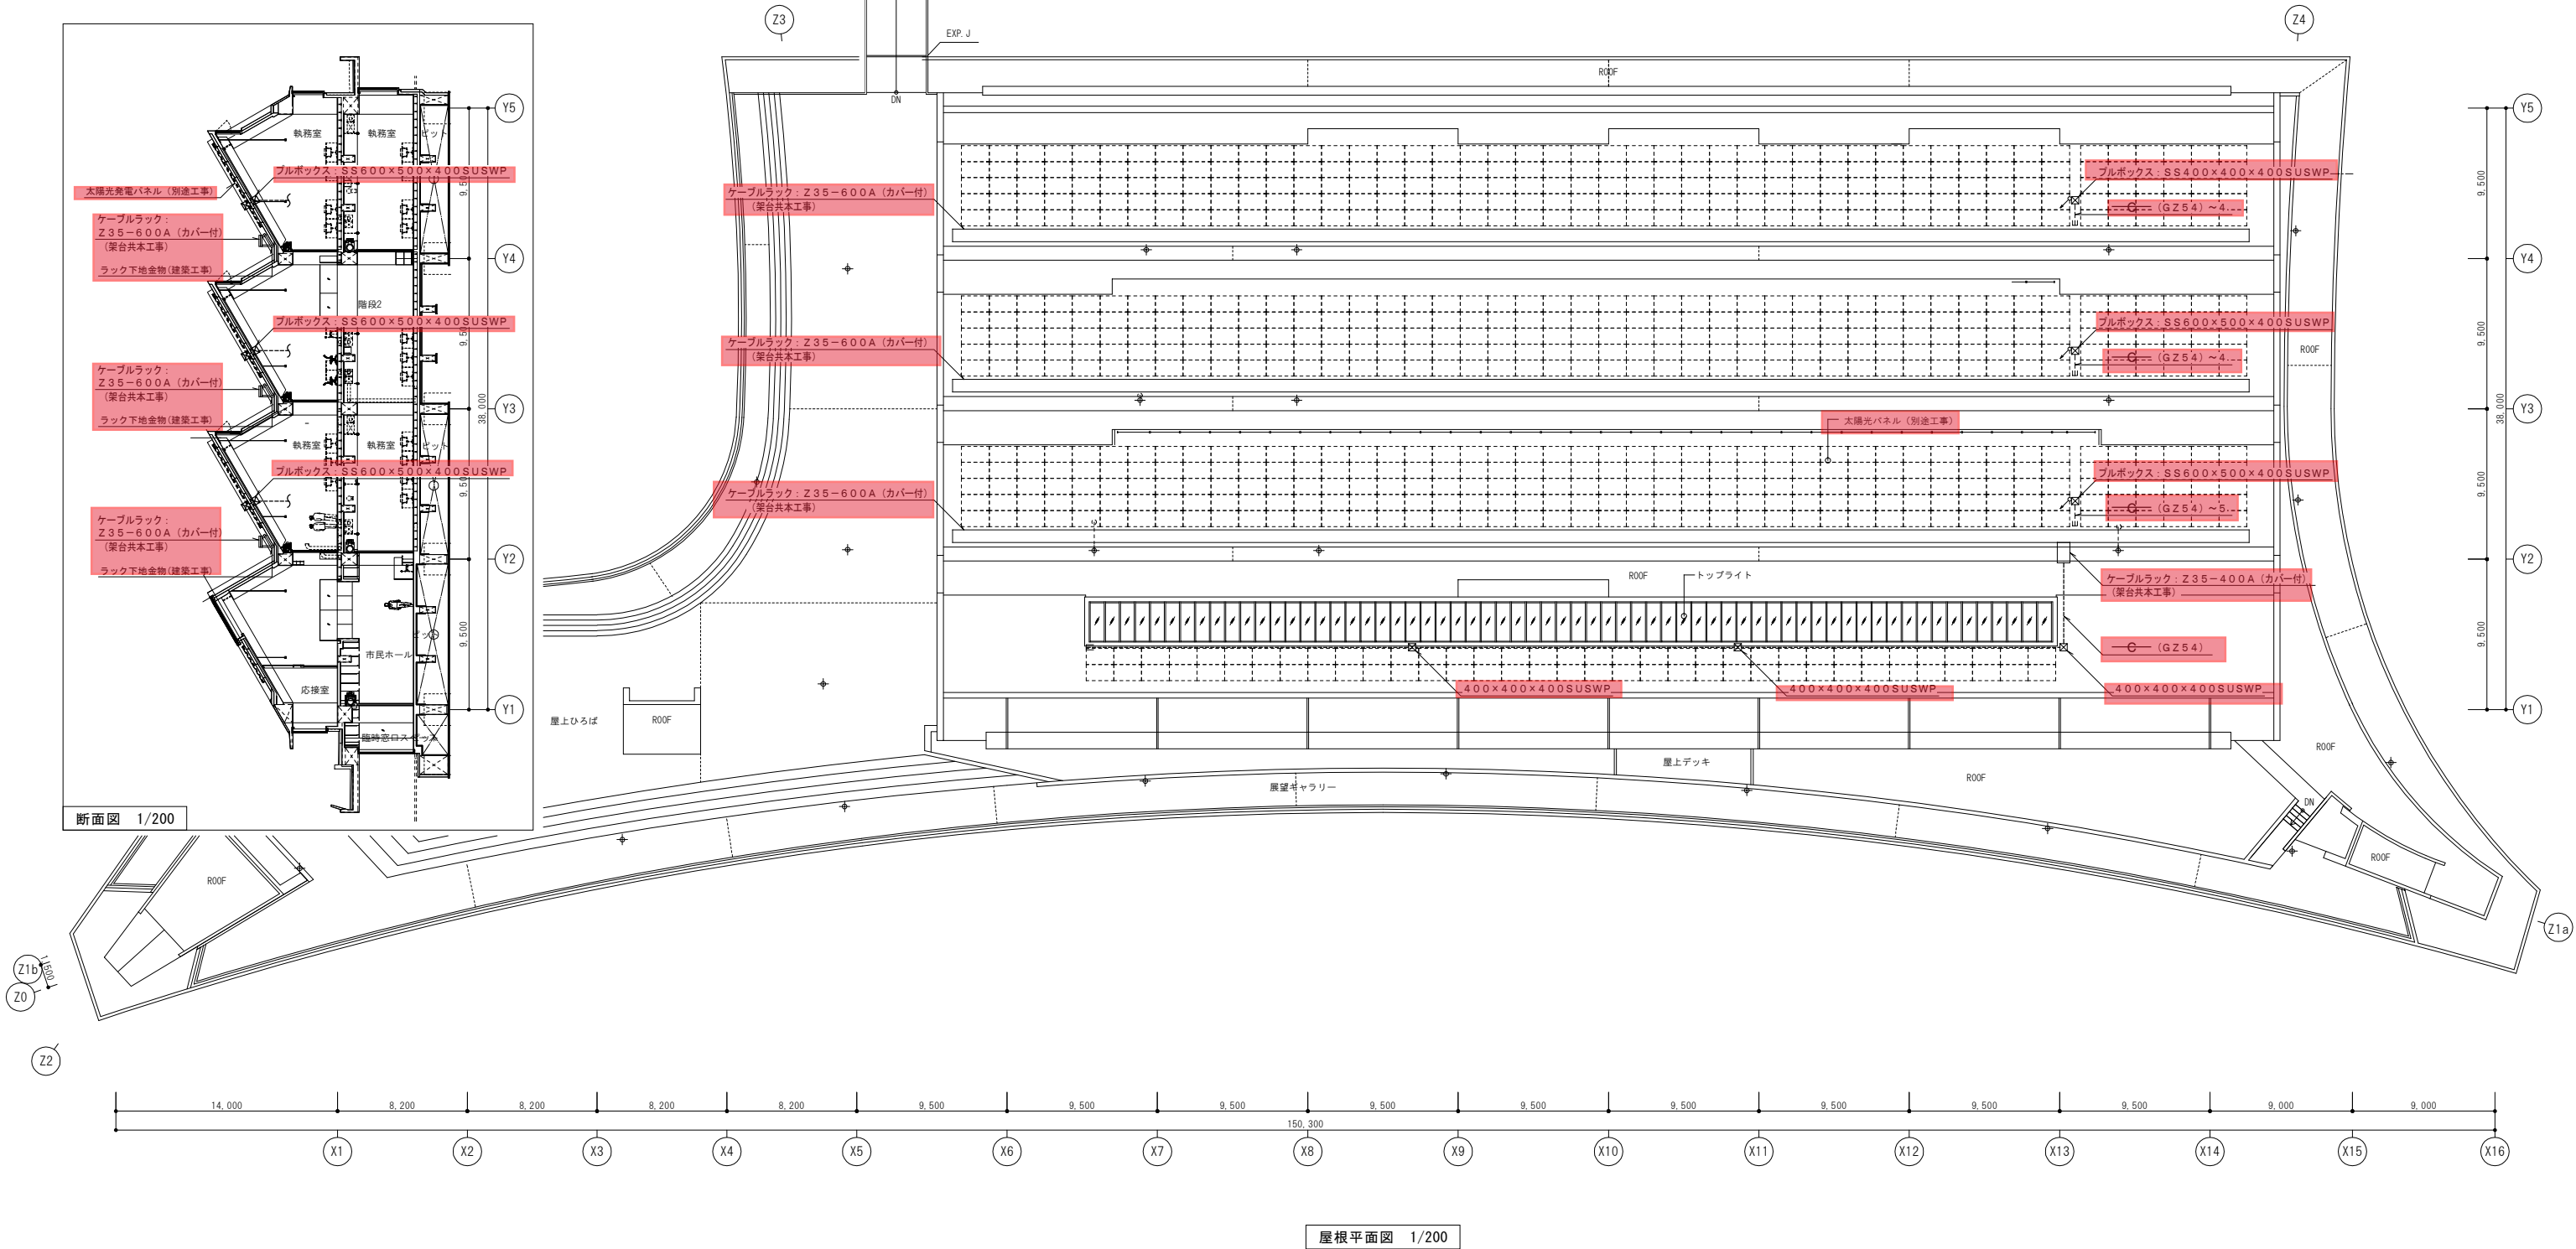
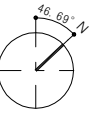


凡例－記号		
記 号	名 称	説 明
└─●─┐ 低通	構内引込柱（低圧・通信）	構内引込柱は配電線路工事
□A	ハンドホールH2－13、蓋R2K－60	
□B	ハンドホールH2－13、蓋R8K－60	
──	地中埋設配管	
──		
■通	地中線埋設機	コンクリート製


口接地機仕様			口接地機仕様		
E A・C	銅板 900x900x1.5～2枚		EM－1 E 14 ^U （PF22）	EA・C	
E B	銅板 900x900x1.5～2枚		EM－1 E 60 ^U （PF22）	E B	
E D、E D（EL8）	銅板 900x900x1.5～各2枚		EM－1 E 38 ^U （PF22）	E D	
P、C	銅棒 10φ×1,000		EM－1 E 38 ^U （PF22）	E D（EL8）	
注：各接地機毎に接地機埋設機（SUS）を1枚設置すること。			EM－1 E 6 ^U ×2（PF22）	P、C	

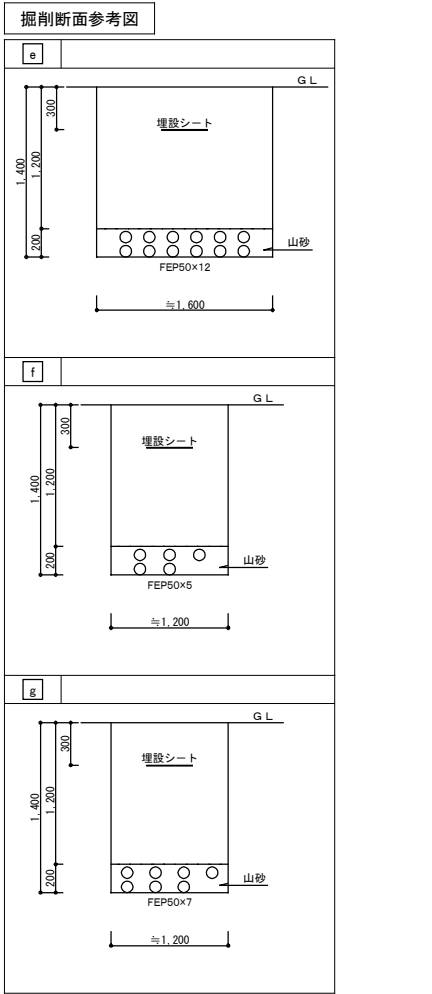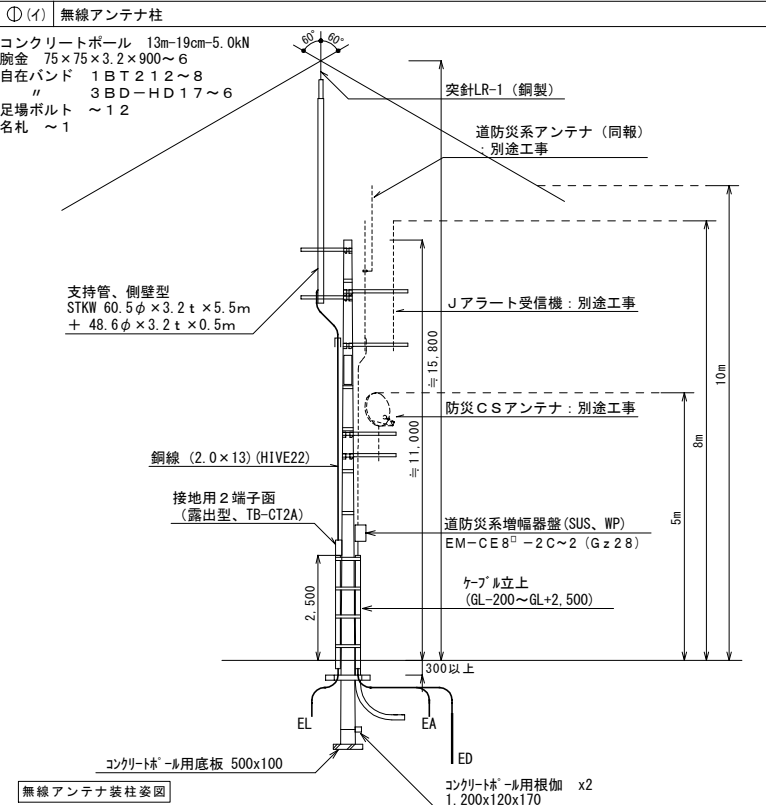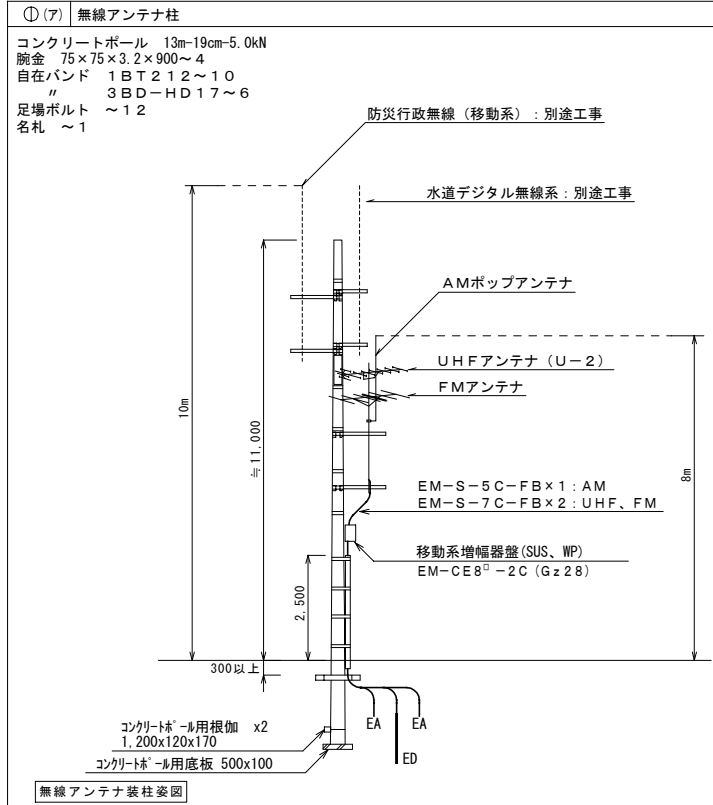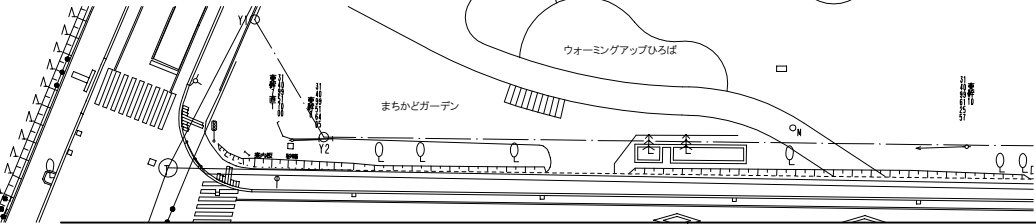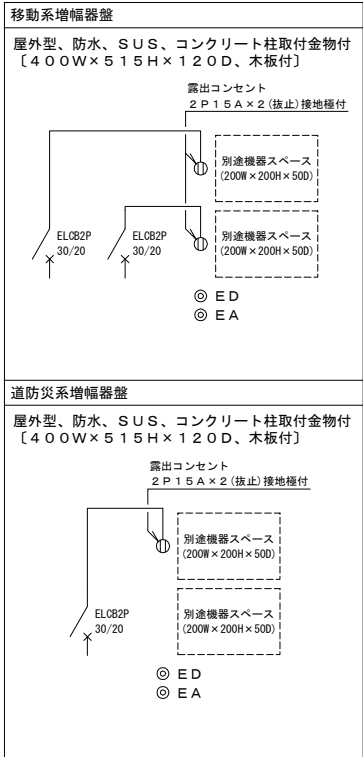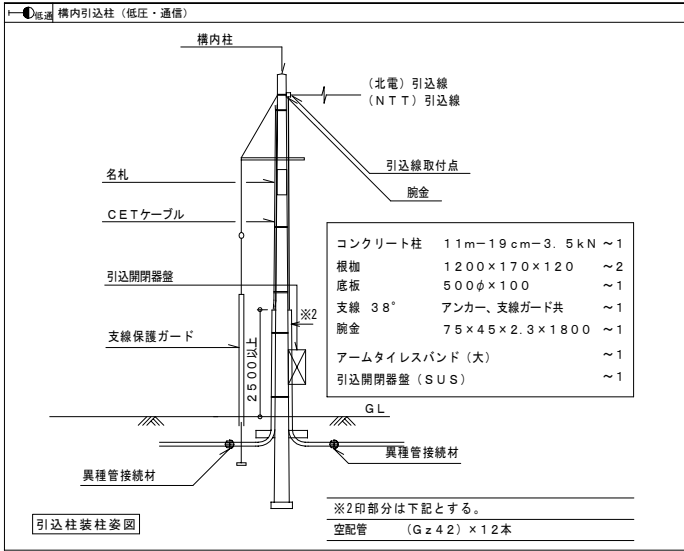


NOTE				WORK				NO	
代表となる設計者				一級建築士 210026 号	加藤 誠	意匠	R 6 豊別市本庁舎建設電気設備その2 工事	E-008	
その他の設計者				一級建築士 350787 号	池村 菜々	意匠	TITLE	構内通信線路図	
その他の設計者							SCALE	A1：1/400（A3：1/800）	
								村岡 健	

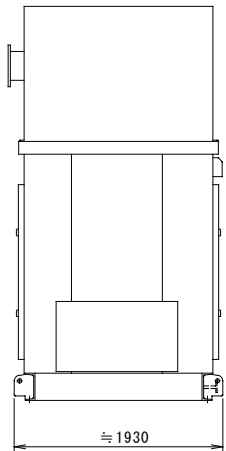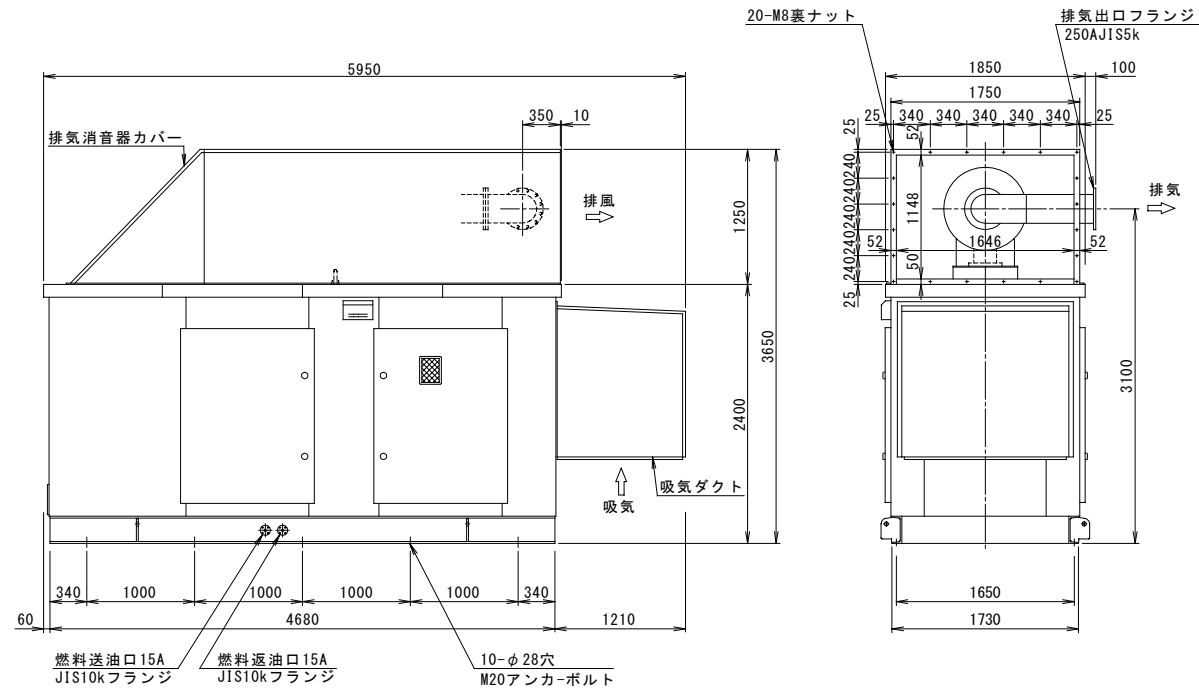

容量：195L
質量：約360kg（燃料含む）
S=1/15
タンク：5Y7/1（全艶）
架 台：溶融亜鉛メッキ処理

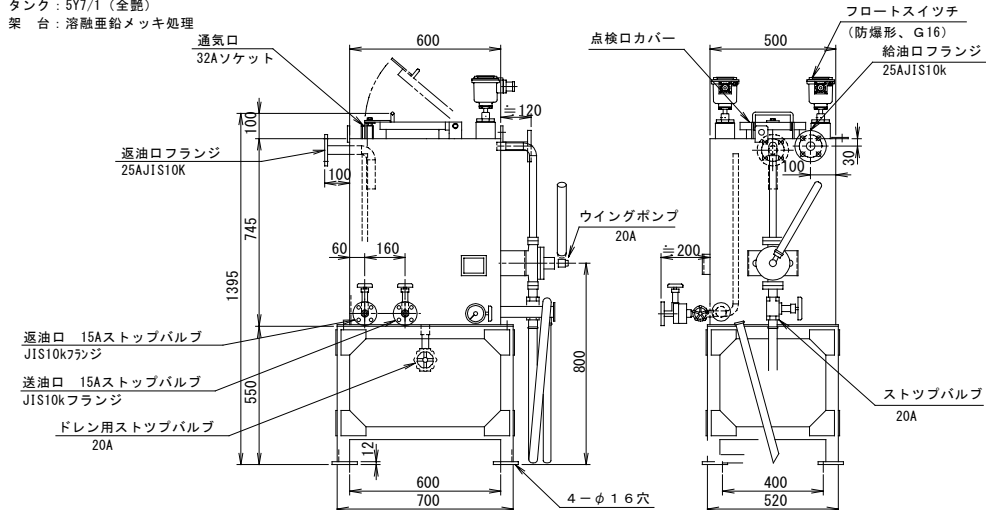


※建築工事

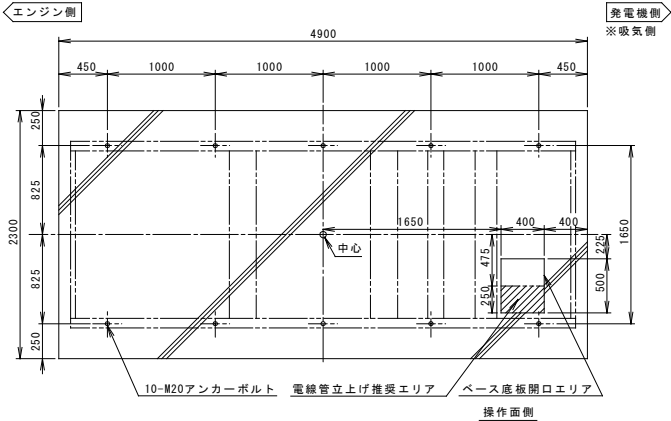

仕 様 書				
用 途	消防法適合品、非常用予備電源・長時間形（DCA-570 SPG）			
設 置 場 所	屋 内			
運 転 方 式	全自動・手動方式及び試験スイッチ採用			
使 用 条 件	周囲温度 ： - 25 ～ 40℃ 湿 度 ： 最高相対湿度 85 % 高 度 ： 1000m迄（原動機の性能は100mを標準とする）			
騒 音 値	本体より1mにて 85 dB （Aスケール）平均値			
発 電 機 盤 構 成	自動始動停止装置・保護装置・励磁装置 主回路開閉装置・計測装置			
計測装置	発電機側 エンジン側	交流電圧計・交流電流計・直流電圧計・デジタル周波数計 潤滑油圧力計・潤滑油温度計 冷却水温度計・排気ガス温度計		
保護・警報装置	項 目	動 作 状 態	警 報	エンジン停止
	油 圧 低 下	98 $\frac{20}{10}$ kPa以下	○	○
	水 温 上 昇	105±2℃以上	○	○
	始 動 渋 滞	始動失敗	○	○
	過 回 転	115 $\frac{1}{2}$ %	○	○
	過 電 流	115±5%	○	—
	燃料油最低油量	燃料タンク下面より 10±0.5cm以下	○	○
	緊 急 停 止	緊急停止押印を押した時	○	○
漏 油	センサーが検知した場合	○	—	

エンジン発電機仕様書			
エンジン		発電機	
形式	4サイクル水冷頭上弁式	容量	400kVA/320kW
燃焼室形式	直接噴射式	電圧	200V
給気方式	排気ターボ過給式	電流	1154.7A
冷却方式	ラジエーター方式	定格	1時間超過(過負荷110%30分間)
シリンダ数	6	相数	3相3線
定格出力	387kW	極数	4P
回転速度	1500min ⁻¹	周波数	50Hz
始動方式	セルモーター	回転速度	1500min ⁻¹
充電方式	自動充電方式	効率	0.8 (遅れ)
蓄電池	消防法認定品MSJ300Ah-24V	耐熱クラス	180(H)
使用燃料	白灯油 195L別置	始動	40秒
装置質量	約9400kg	塗装色	5Y7/1全艶

*特記仕様：保守運転タイマー付
：キュービクル～亜鉛メッキ銅板使用
：ベース～溶融亜鉛メッキ処理/防油堤構造
：72時間連続運転対応
：燃料消費量～約96.6L/h
：動荷重～約10698kg
：必要換気量～約560.6m³/min

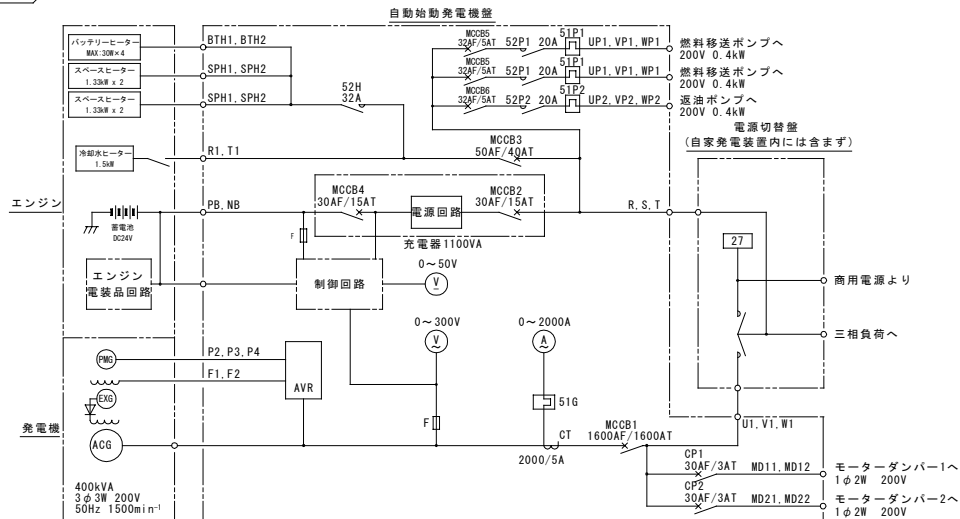

記号	名 称	記号	名 称	記号	名 称
A C G	三相交流発電機	M C B 1	主回路用遮断器	51 G	サーマルリレー
A V R	自動電圧調整器	M C B 3	常時予熱用遮断器	C T	計器用変流器
V	交流電圧計	M C B 2	充電器入力用遮断器	F	ヒューズ
V	直流電圧計	M C B 4	充電器出力用遮断器	27	停電検出器
A	交流電流計				